


平面图 S=1:200

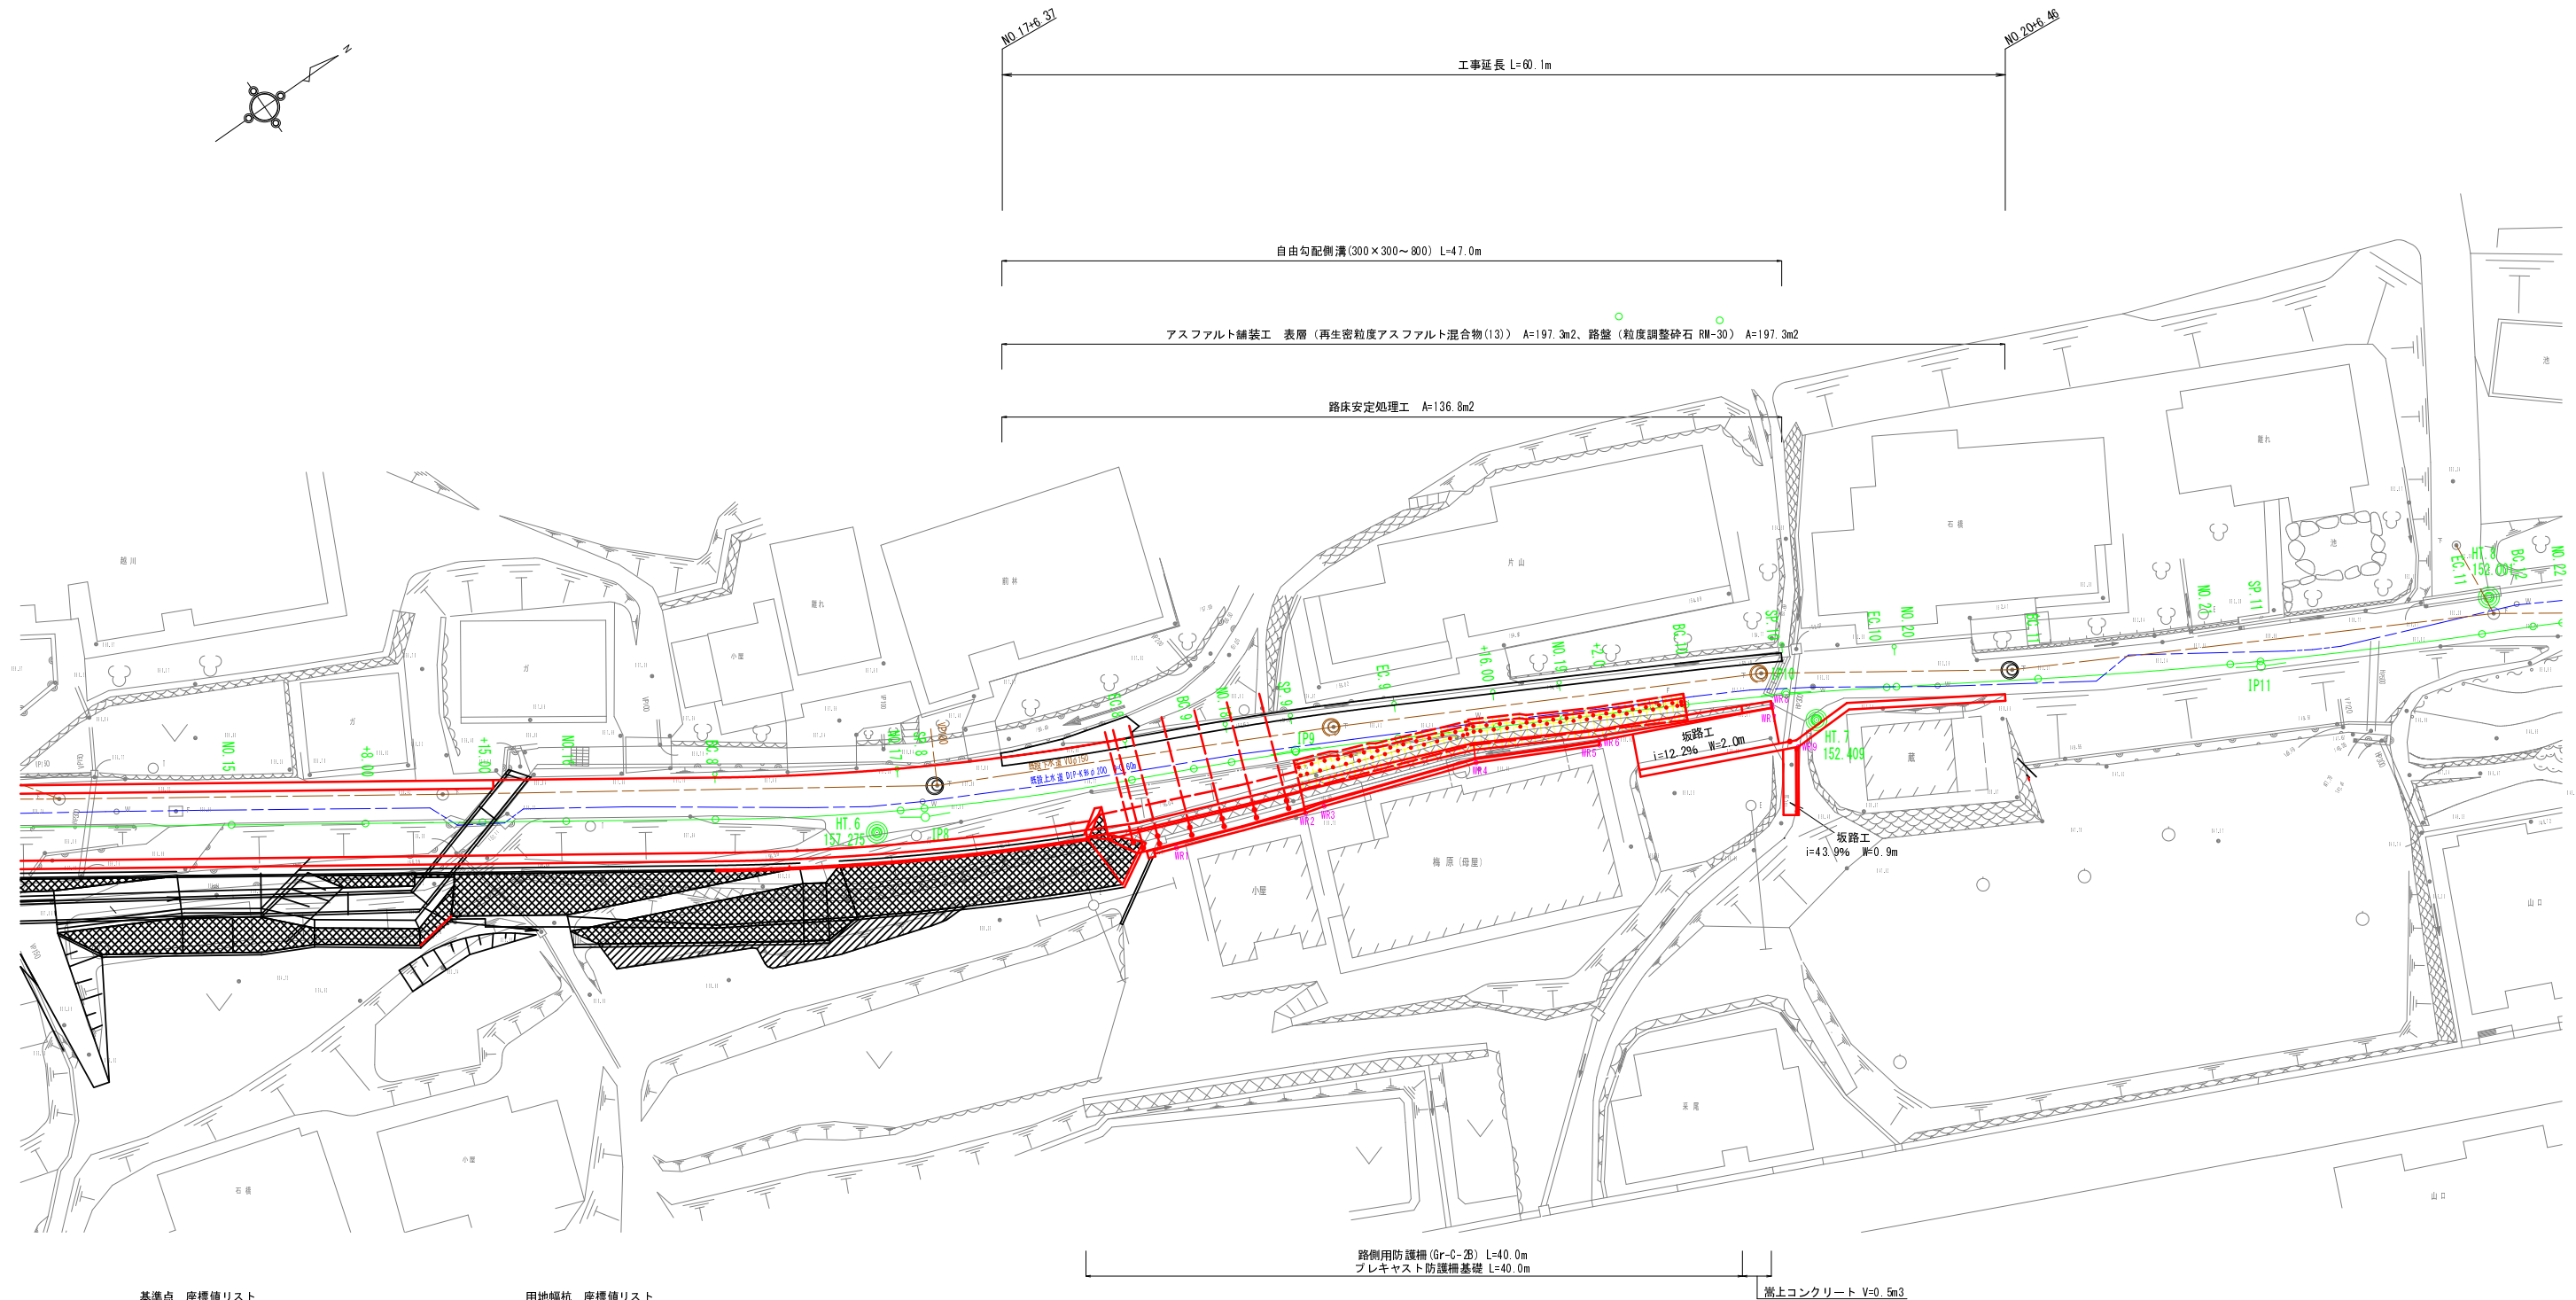


基準点 座標値リスト

点 名	X座標	Y座標	標 高
HT. 7	-81889.405	-52046.996	152.409

中心線 座標値リスト			
点名	X座標	Y座標	標高


用地幅杭 座標値リスト			
点 名	X座標	Y座標	標 高
MR1	-81926.1117	-52058.2184	
MR2	-81917.606	-52059.955	
MR3	-81915.461	-52059.655	
MR4	-81907.525	-52058.575	
MR5	-81900.874	-52053.197	
MR6	-81900.748	-52053.435	
MR7	-81891.159	-52044.712	
MR8	-81891.049	-52044.282	
MR9	-81891.205	-52044.302	

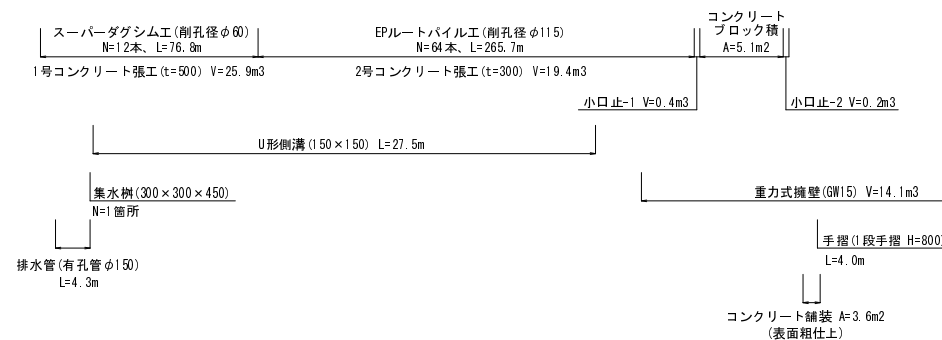

※ 本図における地下埋設物の位置は参考図によるものであり、実施の位置と異なる場合がある。

工 事 名	令和元年度 町道市場上ノ山越（第5工区）道路改良工事
工事番号	1-A300
工事箇所	京丹波町市場 地内
図面種類	平面図
縮 尺	S=1:200
図面番号	19 葉之内 1


EPルートパイル工詳細平面図 S=1:50

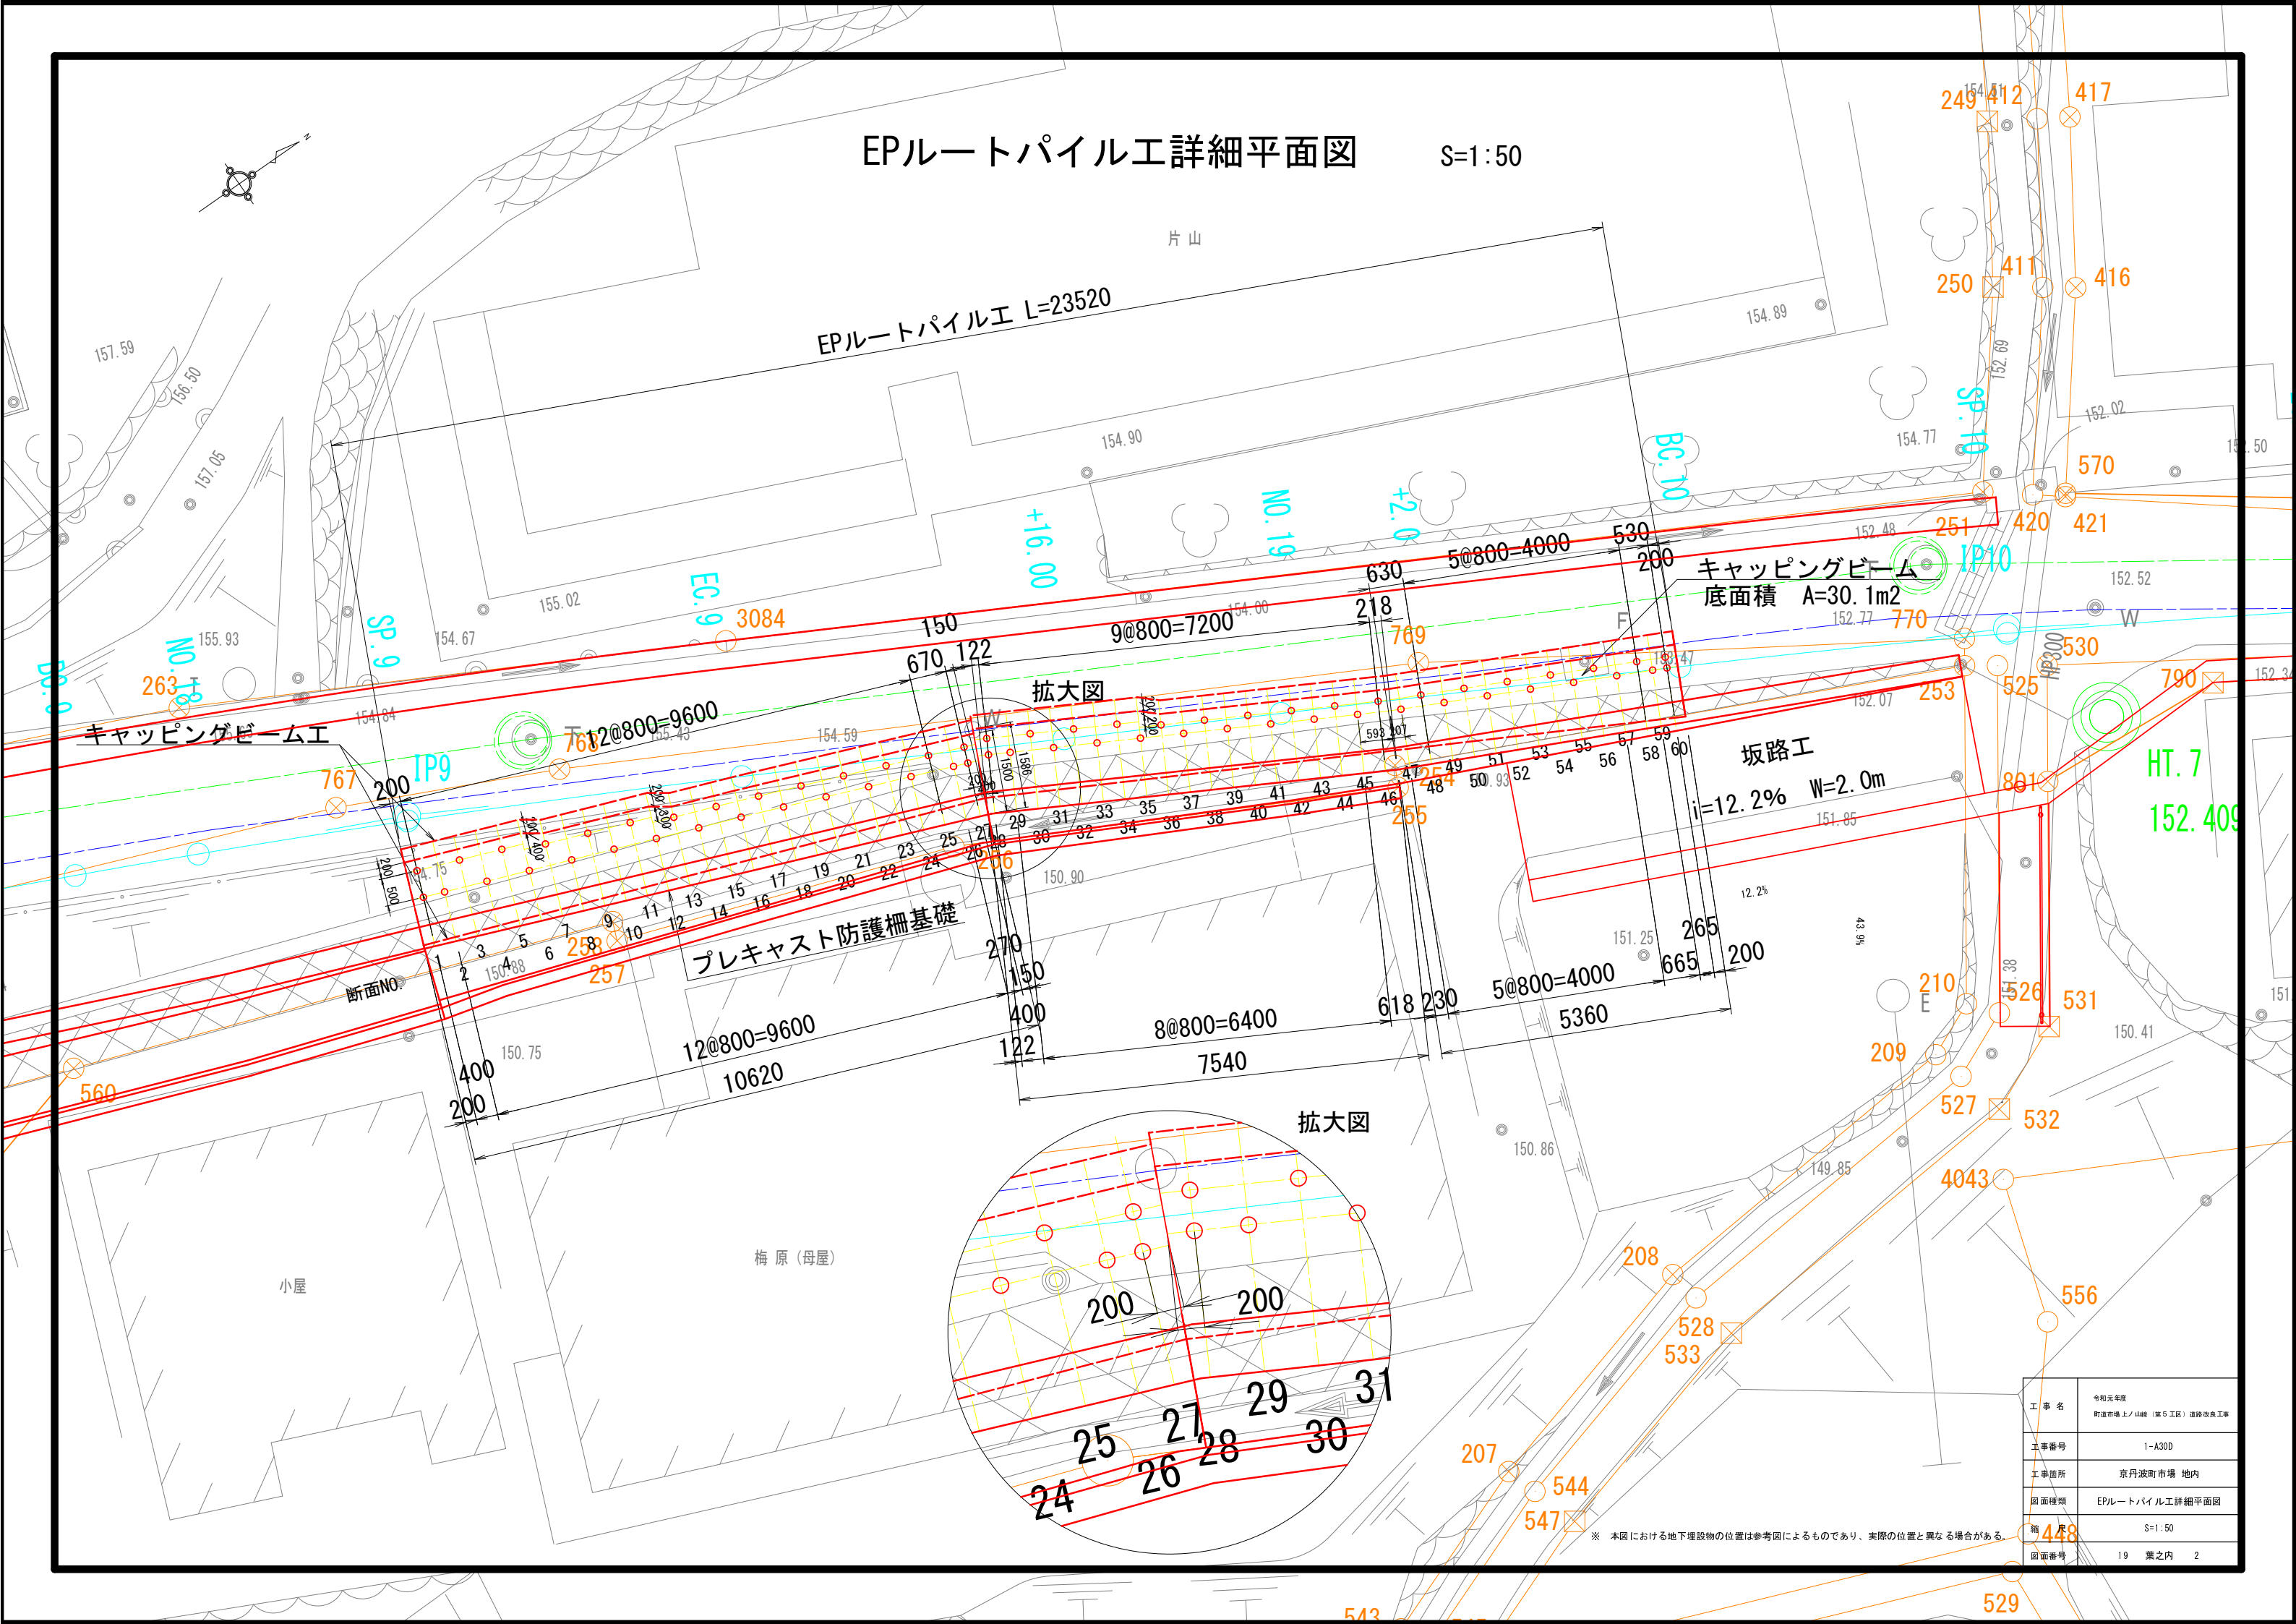


工事名	令和元年度 町道市場上ノ山線(第5工区)道路改良工事
工事番号	1-A300
工事箇所	京丹波町市場 地内
図面種類	EPルートパイル工詳細平面図
縮尺	S=1:50
図面番号	19 葉之内 2

※ 本図における地下埋設物の位置は参考図によるものであり、実際の位置と異なる場合がある

V=1 : 100
H=1 : 500

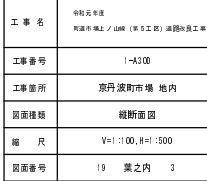

横断面図(1) S=1:100

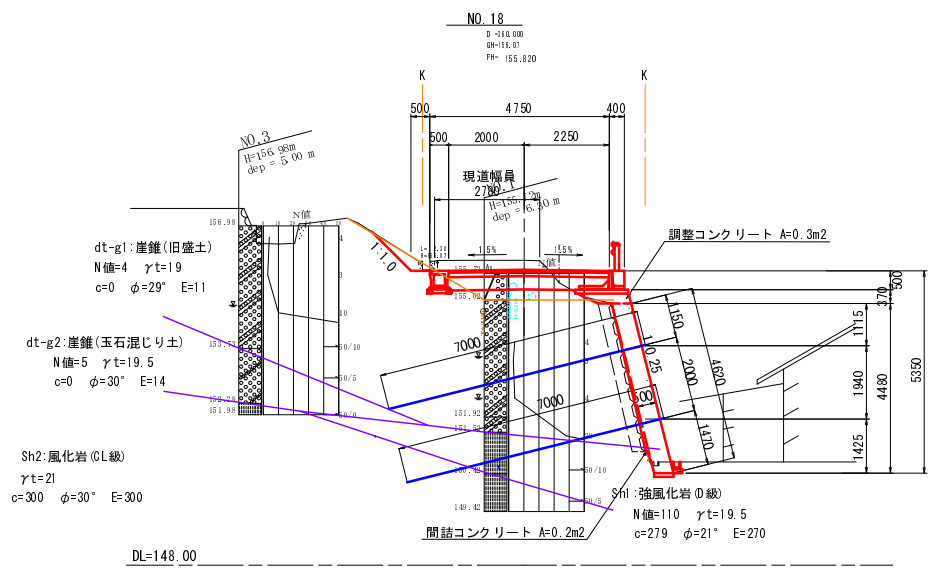

掘			削		
片切		砂質土	n2		
オープンカット		砂質土	n2	1.5	
耕作土はぎ		砂質土	n2	-	


盛			土				
路肩(左)		n2	-	路肩(右)		n2	-
路①	B<2.5m	n2	0.3	路①	B<2.5m	n2	-
路②	2.5m≦B<4.0m	n2	-	路②	2.5m≦B<4.0m	n2	-
路③	4.0m≦B	n2	-	路③	4.0m≦B	n2	-

法 面 整 形							
切 土 部			盛 土 部				
砂 質 土		n	-	砂 質 土		n	-

作 業 土 工		左		右	
水路	床 堀(砂質土)	n ²	0.6	0.3	
	埋戻し(1.0≦B<4.0:流用土)	n ²	-	-	
	埋戻し(B<1.0:流用土)	n ²	0.6	0.1	
防護柵	床 堀(砂質土)	n ²	-	0.1	
	埋戻し(1.0≦B<4.0:流用土)	n ²	-	-	
	埋戻し(B<1.0:流用土)	n ²	-	-	

取り壊し撤去		左	右
舗装	n	2.95	-
コンクリート(無筋)	n2	0.1	0.1
ブロック積み	n	-	-

舗装工		
路盤	n	4.25
表層	n	4.25
地盤改良	n	4.25

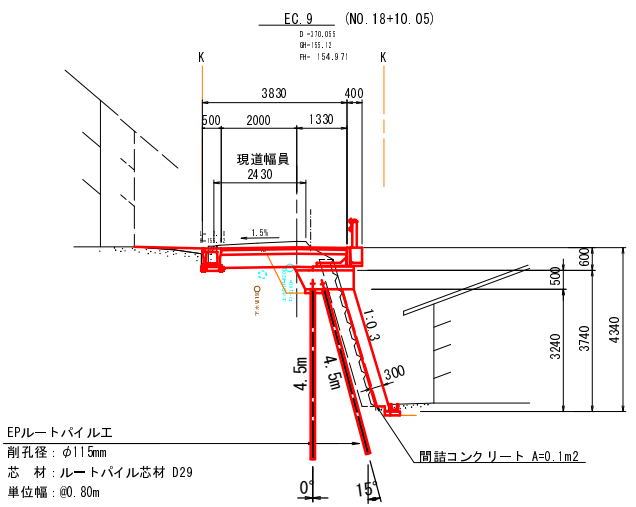

EPレートバイル工
削孔径: φ115mm
芯材: ルートバイル芯材 D29
単位幅: @0.80m

掘				削			
片切		砂質土		n2			-
オープンカット		砂質土		n2	0.7		-
耕作土はぎ		砂質土		n2			-


盛				土				
路肩(左)		n2		-	路肩(右)		n2	-
路①	B<2.5m	n2	1.0	路②	B<2.5m	n2	-	-
路②	2.5m≦B<4.0m	n2	-	路③	2.5m≦B<4.0m	n2	-	-
路③	4.0m≦B	n2	-	路④	4.0m≦B	n2	-	-

法 面 整 形						
切 土 部			盛 土 部			
砂 質 土			n	-	砂 質 土	n

作 業 土 工		左		右	
水路	床 堀(砂質土)	n2	0.3	-	-
	埋戻し(1.0≦B<4.0:流用土)	n2	-	-	-
防護柵	埋戻し(B<1.0:流用土)	n2	0.3	0.1	-
	床 堀(砂質土)	n2	-	0.3	-
	埋戻し(1.0≦B<4.0:流用土)	n2	-	-	-
排水工	埋戻し(B<1.0:流用土)	n2	-	-	-
	床 堀(砂質土)	n2	-	1.0	-
	埋戻し(1.0≦B<4.0:流用土)	n2	-	-	-
	埋戻し(B<1.0:流用土)	n2	-	-	-

取り壊し撤去		左	右
舗装	n	2.43	-
コンクリート(無筋)	n2	0.1	0.2
ブロック積み	n2	-	0.3

舗装工		
路盤	n	2.33
表層	n	2.33
地盤改良	n	2.33

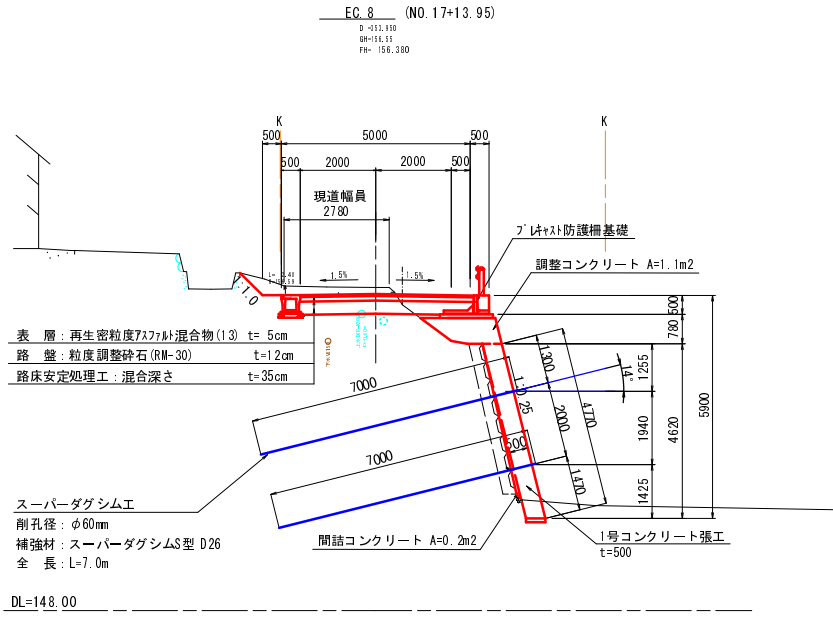

掘			削		
片切			砂質土	n ²	-
オープンカット			砂質土	n ²	1.3
耕作土はぎ			砂質土	n ¹	-


盛			土				
路 肩 (左)		n ²	-	路 肩 (右)		n ²	-
路 ①	B<2.5m	n ²	0.6	路 ②	B<2.5m	n ²	-
路 ②	2.5m≦B<4.0m	n ²	-	路 ③	2.5m≦B<4.0m	n ²	-
路 ③	4.0m≦B	n ²	-	路 ④	4.0m≦B	n ²	-

法 面 整 形					
切 土 部			盛 土 部		
砂 質 土	n	-	砂 質 土	n	-

作 業 土 工		左	右
水路	床 堀(砂質土)	n2	0.6
	埋戻し(1.0≦B<4.0:流用土)	n2	-
	埋戻し(B<1.0:流用土)	n2	0.5
防護柵	床 堀(砂質土)	n2	-
	埋戻し(1.0≦B<4.0:流用土)	n2	-
	埋戻し(B<1.0:流用土)	n2	-

取り壊し撤去		左	右
舗装	n	2.93	-
コンクリート(無筋)	n2	-	-
ブロック積み	n	-	-

舗装工		
路盤	n	4.60
表層	n	4.60
地盤改良	n	4.60

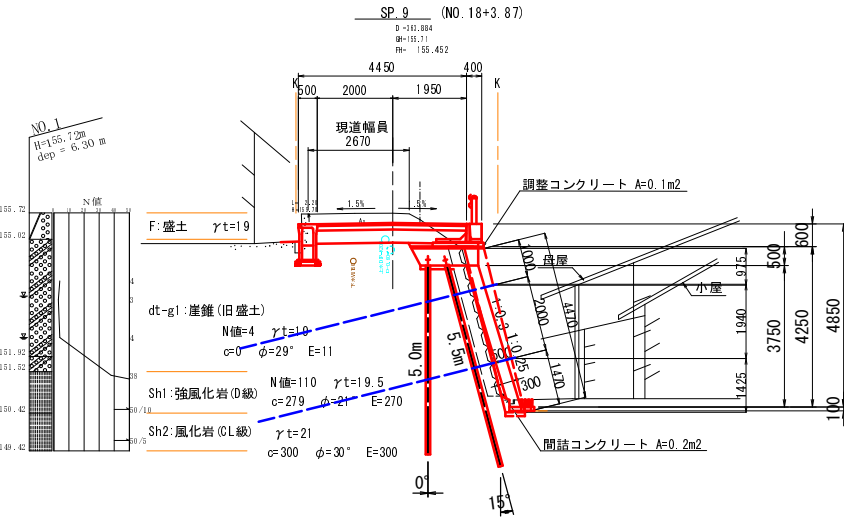


掘				削			
片切				砂質土		n ²	-
オープンカット				砂質土		n ²	1.2
耕作土はぎ				砂質土		n ²	-

盛				土			
路肩(左)		n ²		-	路肩(右)		n ²
路①	B<2.5m	n ²	1.1	路②	B<2.5m	n ²	-
路②	2.5m≦B<4.0m	n ²	-	路③	2.5m≦B<4.0m	n ²	-
路③	4.0m≦B	n ²	-	路④	4.0m≦B	n ²	-

法 面 整 形					
切 土 部			盛 土 部		
砂 質 土	n	-	砂 質 土	n	-
作 業 土 工			左	右	
水路	床 堀(砂質土)		n2	0.7	0.4
	埋戻し(1.0≦B<4.0:流用土)		n2	-	-
	埋戻し(B<1.0:流用土)		n2	0.7	0.2
防護柵	床 堀(砂質土)		n2	-	0.4
	埋戻し(1.0≦B<4.0:流用土)		n2	-	-
	埋戻し(B<1.0:流用土)		n2	-	-
1~1/4	床 堀(砂質土)		n2	-	1.3
	埋戻し(1.0≦B<4.0:流用土)		n2	-	-
	埋戻し(B<1.0:流用土)		n2	-	-

取り壊し撤去		左	右
舗装	n	2.77	-
コンクリート(無筋)	n2	0.4	0.1
ブロック積み	n2	-	0.2

舗装工		
路盤	n	3.95
表層	n	3.95
地盤改良	n	3.95

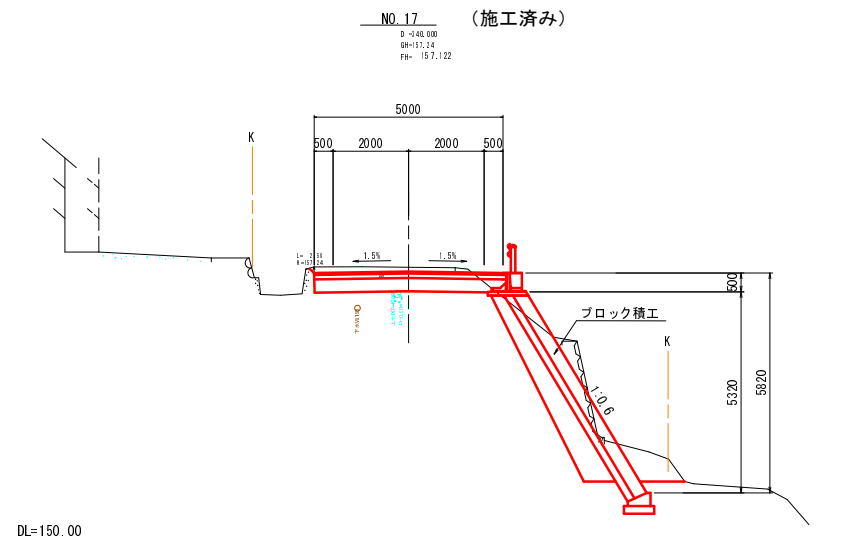

掘				削			
片切		砂質土		n2	5.7		
オープンカット		砂質土		n2	1.0		
耕作土はぎ		砂質土		n2	-		

盛				土					
路肩(左)		n2	-	路肩(右)		n2	-		
路	①	B<1.0m	n2	0.2	路	②	B<1.0m	n2	-
	②	1.0m≦B<2.5m	n2	-		③	1.0m≦B<2.5m	n2	-
床	③	2.5m≦B<4.0m	n2	-	床	④	2.5m≦B<4.0m	n2	-
	④	4.0m≦B	n2	-		⑤	4.0m≦B	n2	-

法 面 整 形					
切 土 部			盛 土 部		
砂 質 土	n	-	砂 質 土	n	-

作 業 土 工		左	右
水路	床 堀(砂質土)	n2	-
	埋戻し(埋戻率90%：汎用土)	n2	-
	埋戻し(埋戻率90%：汎用土)	n2	-
擁壁	床 堀(砂質土)	n2	1.1
	埋戻し(埋戻率90%：汎用土)	n2	-
	埋戻し(埋戻率90%：汎用土)	n2	0.5






取り壊し撤去		左	右
舗装	n	3.95	-
コンクリート(無筋)	n2	-	-
ブロック積み	n	-	3.0

舗装工		
路盤	n	5.10
表層	n	5.10
地盤改良	n	5.10

※ 路床地盤改良については、設計CBR3を確保するため、現場配合試験を行い協議決定すること。
※ 既設ブロック積の基礎コンクリートの劣化状況を確認し、必要に応じて協議すること。
※ 本図における地下埋設物の位置は参考図に基づくものであり、実際の位置と異なる場合がある。
※ 赤字は変更値とする。

工事名	令和元年度 町道市場上ノ山線(第5工区)道路改良工事
工事番号	1-A300
工事箇所	京丹波町市場 地内
図面種類	横断面図(1)
縮尺	S=1:100
図面番号	19 葉之内 4


横断面図(2) S=1:100

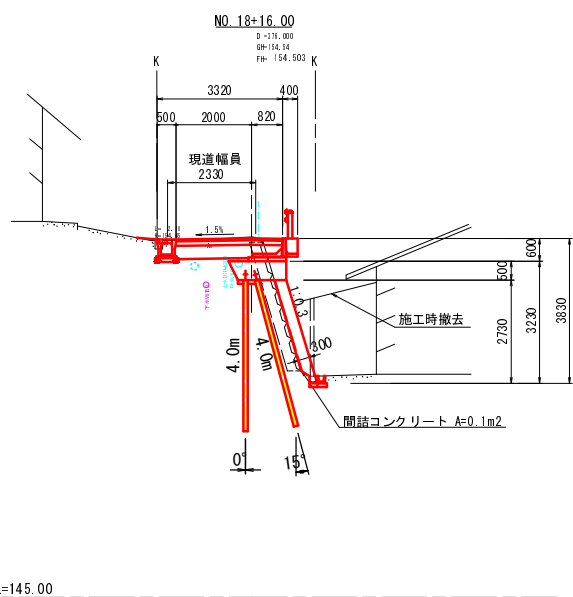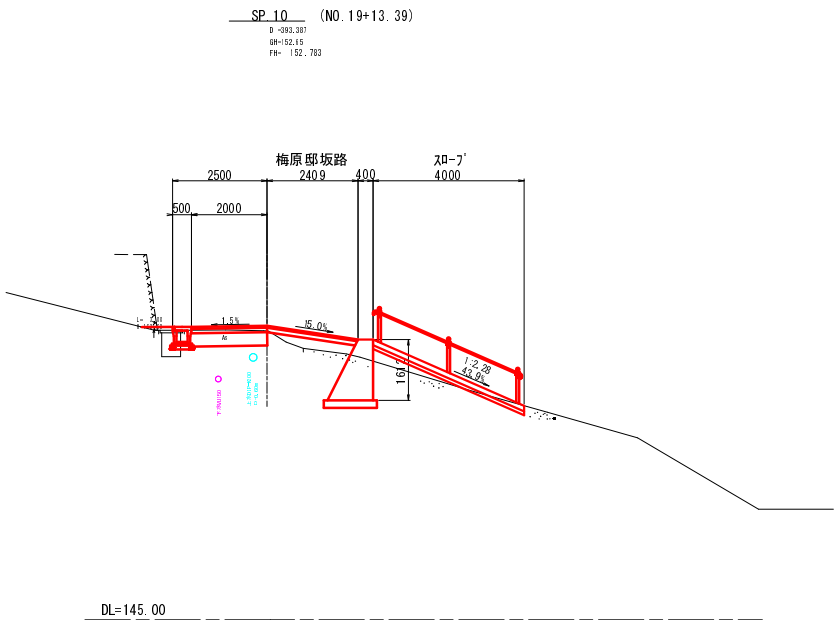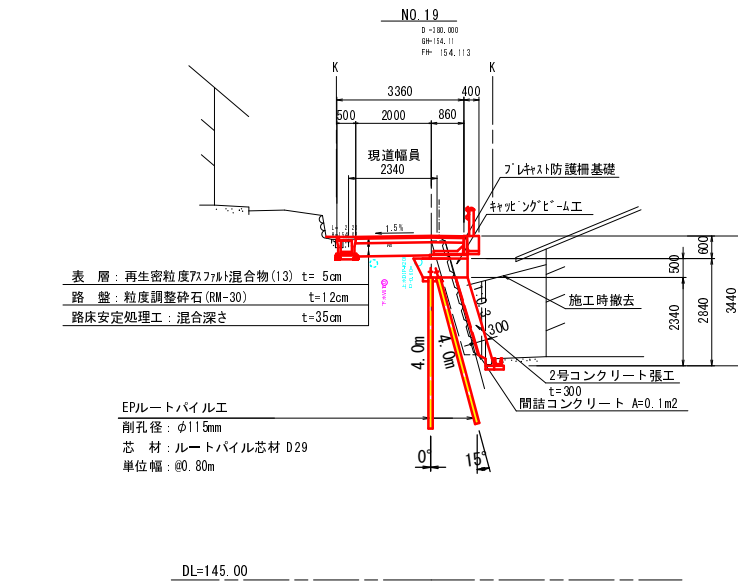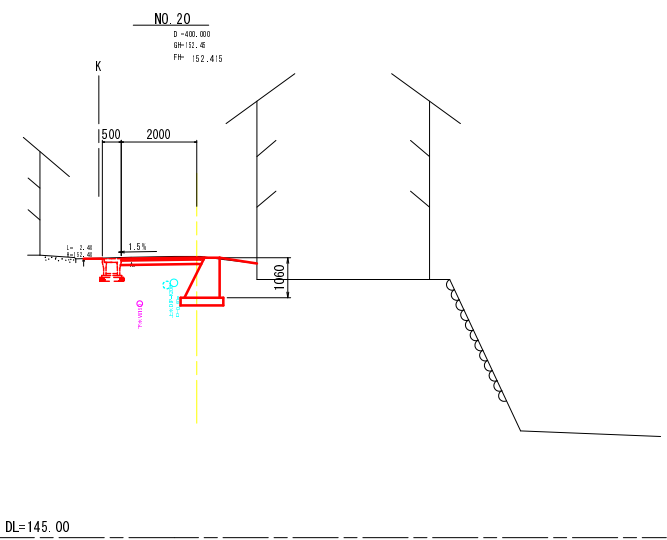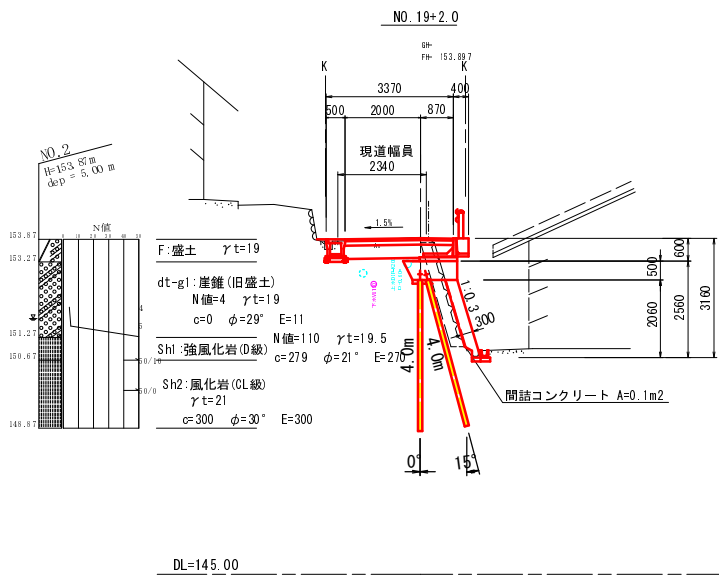

※ 路床地盤改良については、設計CBR3を確保するため、現場配合試験を行い協議決定すること。
※ 既設ブロック積の基礎コンクリートの劣化状況を確認し、必要に応じて協議すること。
※ 本図における地下埋設物の位置は参考図に基づくものであり、実際の位置と異なる場合がある。
※ 赤字は変更値とする。

工事名	令和元年度 町道市場上ノ山線(第5工区)道路改良工事
工事番号	1-A30D
工事箇所	京丹波町市場 地内
図面種類	横断面図(2)
縮尺	S=1:100
図面番号	19 葉之内 5

展開図 S=1:50

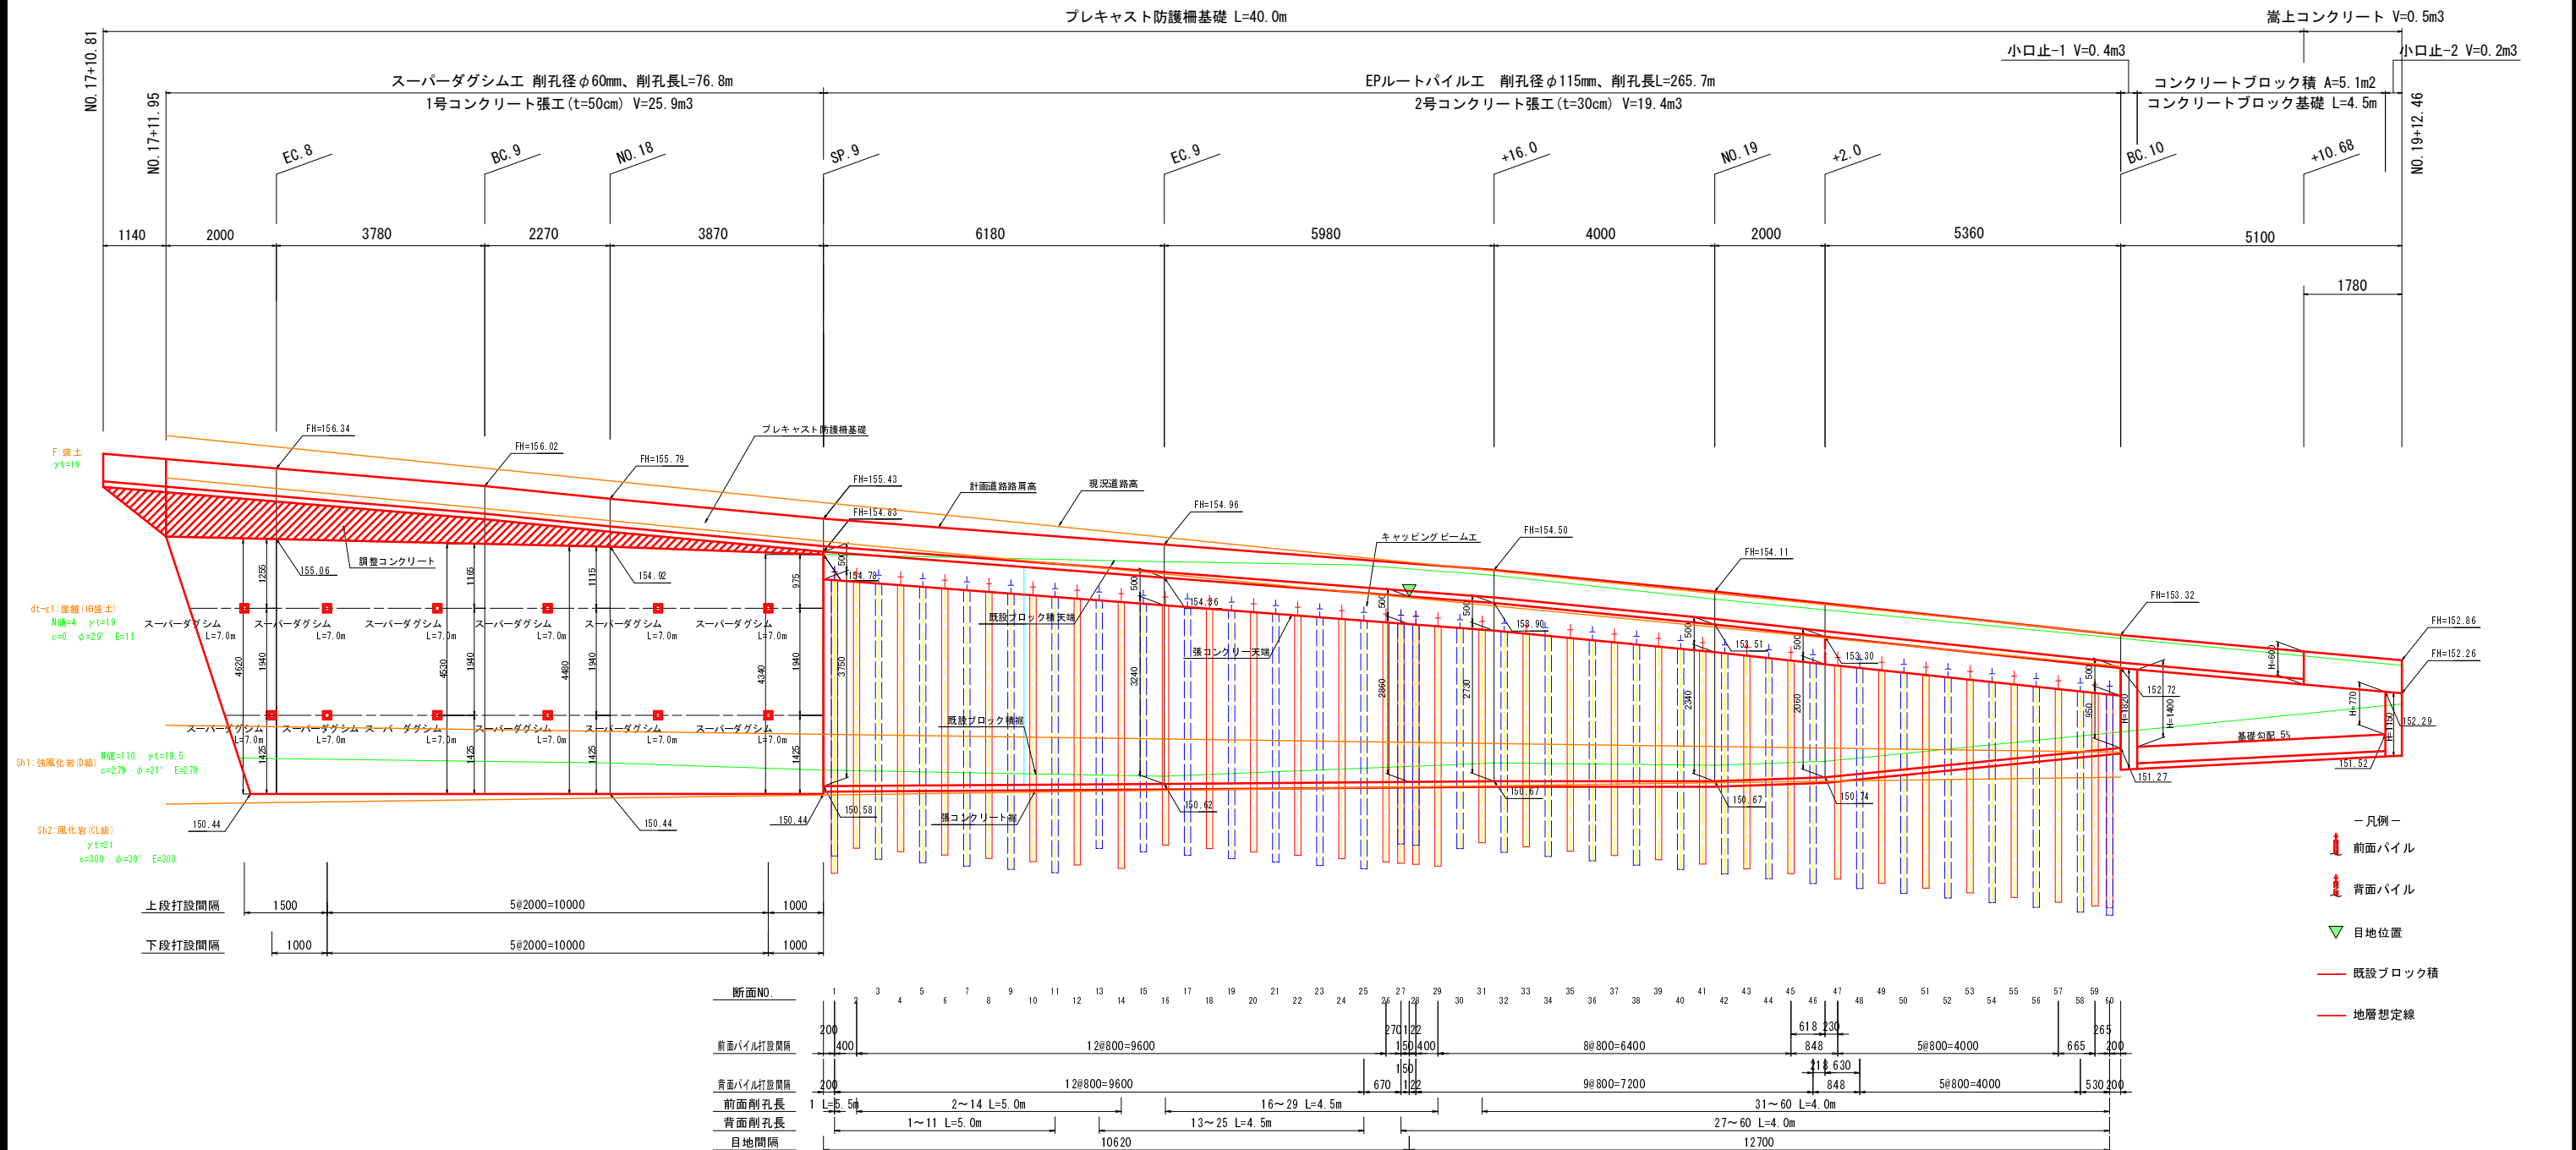


DL=143.0

工 事 名	令和元年度 那志市場上ノ山線（第5工区）道路改良工事
工事番号	1-A30D
工事箇所	京丹波町市場 地内
図面種類	展開図
縮 尺	1/150
図面番号	19 葉之内 6

スーパーダグシム構造図

取付詳細図 S=1:5

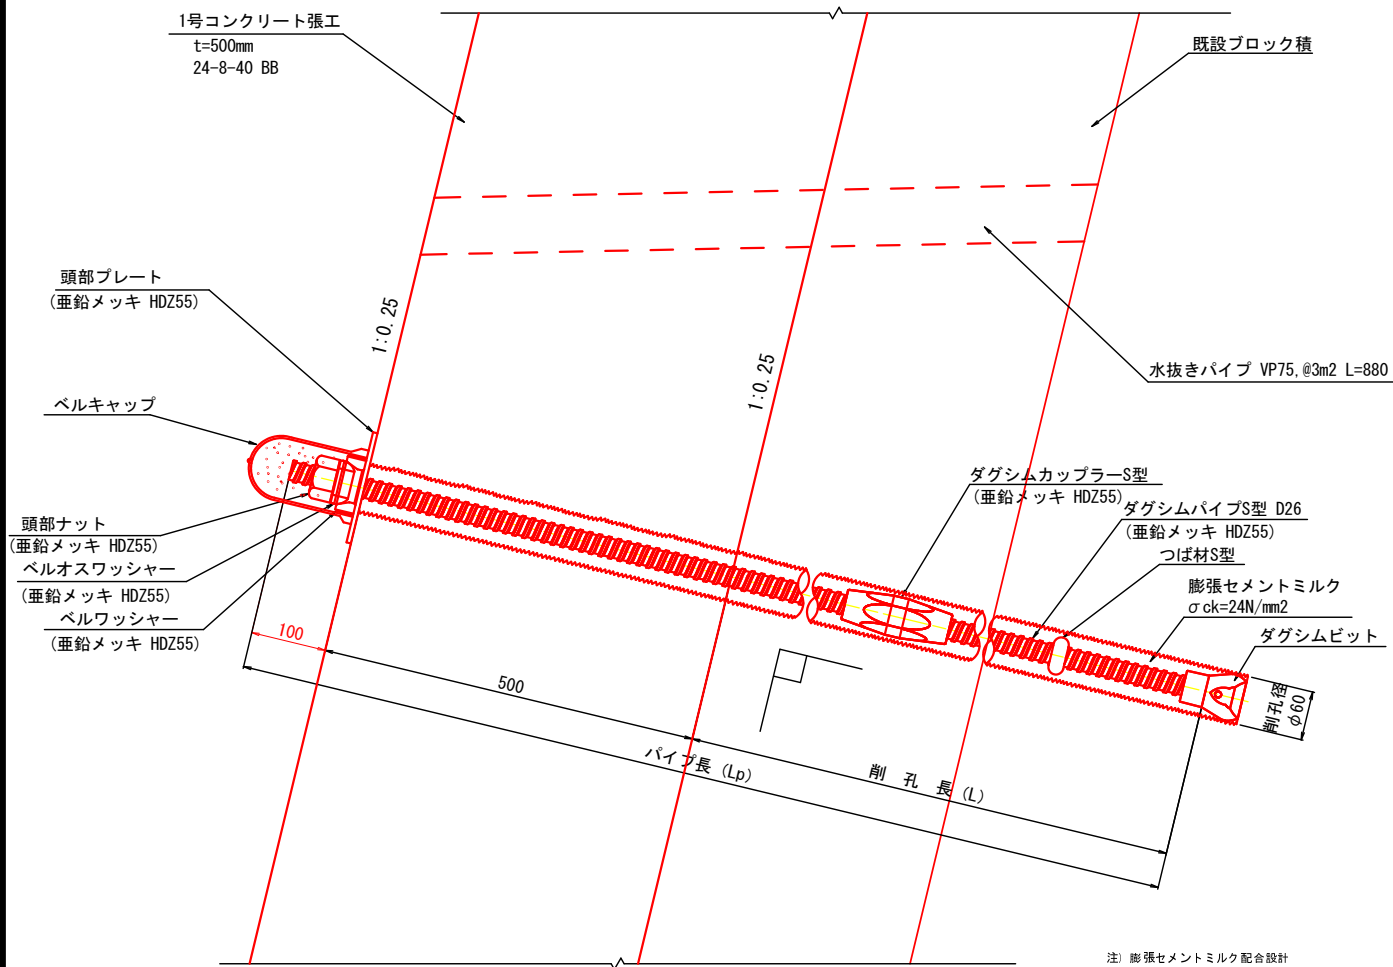



補強芯材・部品 材料表

1本当たり

パイプ長 (m)	補強パイプS型		カップラー S型 (個)	つば材 S型 (個)	パイプ長 (m)	補強パイプS型		カップラー S型 (個)	つば材 S型 (個)
	1.0m (本)	1.5m (本)				1.0m (本)	1.5m (本)		
2.0	2	—	1	4	9.0	—	6	5	18
2.5	1	1	1	5	9.5	2	5	6	19
3.0	—	2	1	6	10.0	1	6	6	20
3.5	2	1	2	7	10.5	—	7	6	21
4.0	1	2	2	8	11.0	2	6	7	22
4.5	—	3	2	9	11.5	1	7	7	23
5.0	2	2	3	10	12.0	—	8	7	24
5.5	1	3	3	11	12.5	2	7	8	25
6.0	—	4	3	12	13.0	1	8	8	26
6.5	2	3	4	13	13.5	—	9	8	27
7.0	1	4	4	14	14.0	2	8	9	28
7.5	—	5	4	15	14.5	1	9	9	29
8.0	2	4	5	16	15.0	—	10	9	30
8.5	1	5	5	17					


注) 着色欄が本工程の組み合わせを示す。

つば材S型取り付け図 S=1:10

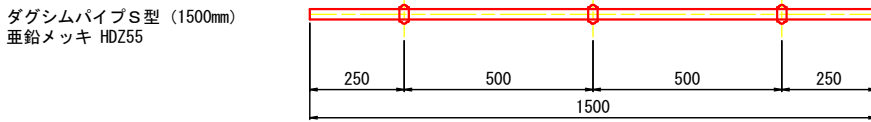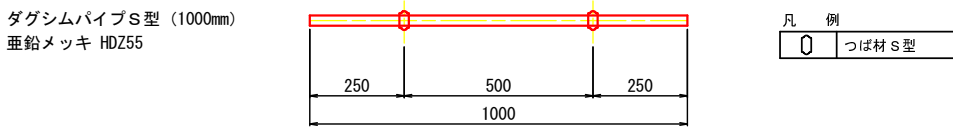


ダグシムパイプS型 D26 S=1:2
(垂鉛メッキ HDZ55)


つば材S型 S=1:2

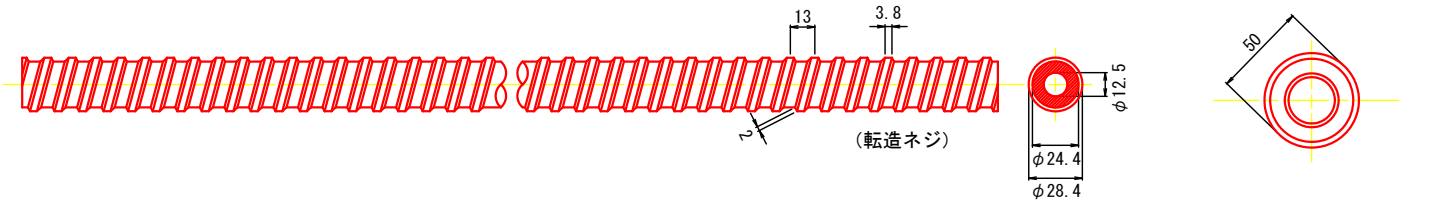


ベルワッシャー S=1:2
(垂鉛メッキ HDZ55)

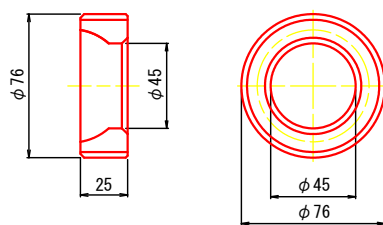


ベルオスワッシャー S=1:2
(垂鉛メッキ HDZ55)

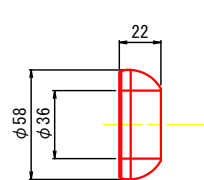


ベルキャップ S=1:2

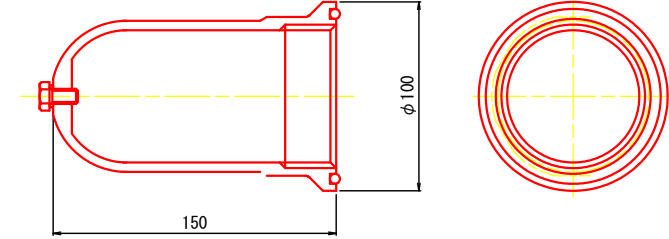


ダグシムビット S=1:2

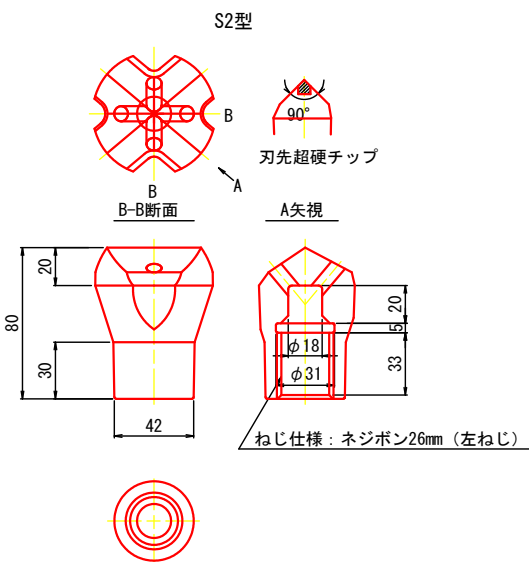


頭部プレート S=1:5
(垂鉛メッキ HDZ55)

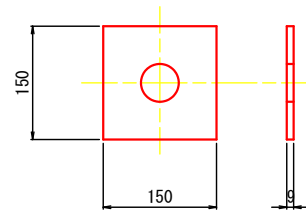

頭部ナット S=1:2
(垂鉛メッキ HDZ55)

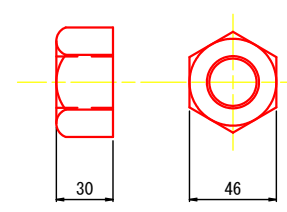


ダグシムカップラーS型 S=1:2
(垂鉛メッキ HDZ55)

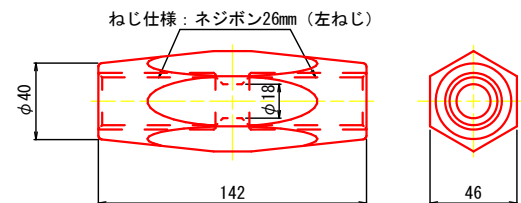

工事名	令和元年度 町道市場上ノ山線(第5工区)道路改良工事
工事番号	1-A300
工事箇所	京丹波町市場 地内
図面種類	スーパーダグシム構造図
縮尺	図示
図面番号	19 葉之内 7


1号コンクリート張工配筋図(1) S=1:50

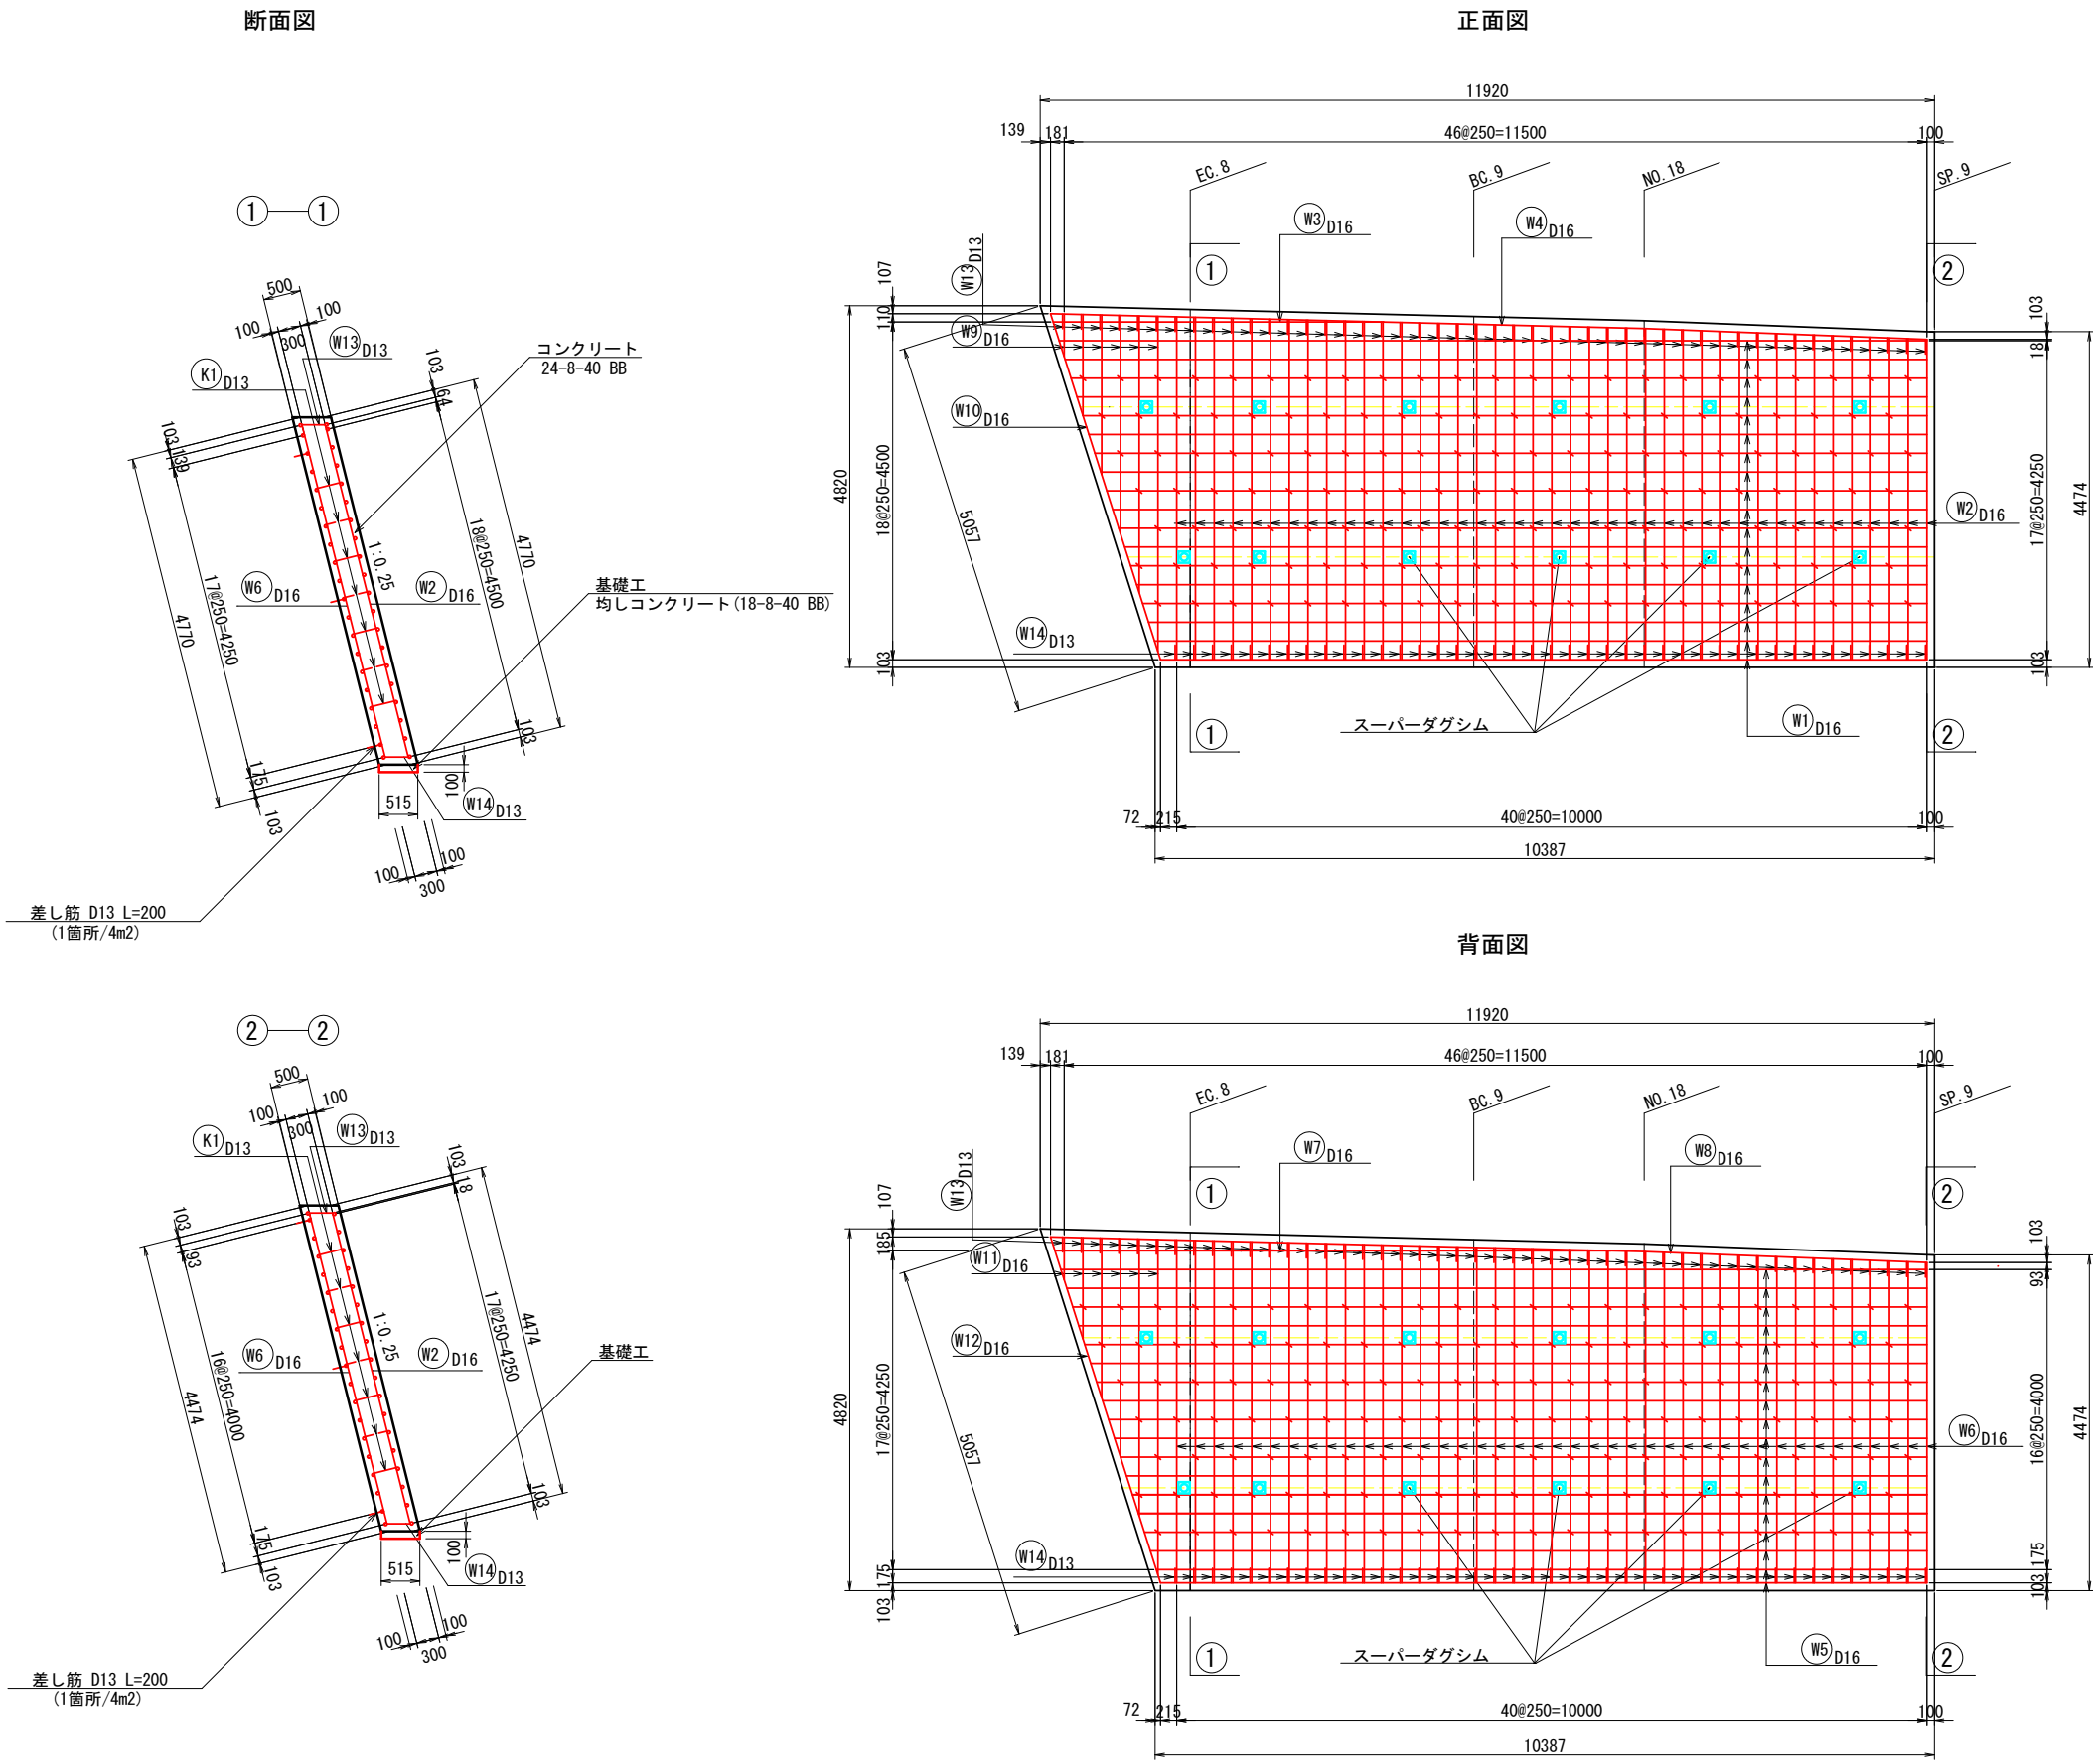

※ 鉄筋の純かぶり厚は35mm以上確保すること。
※ 鉄筋の重ね継手長はD16で500mm以上、D13で410mm以上確保すること。
※ 差し筋 D13 L=200) を4m2に1箇所設置すること。

工事名	令和元年度 町道市場上ノ山線 (第5工区) 道路改良工事
工事番号	1-A300
工事箇所	京丹波町市場 地内
図面種類	1号コンクリート張工配筋図(1)
縮尺	S=1:50
図面番号	19 葉之内 8

1号コンクリート張工配筋図(2) S=1:50

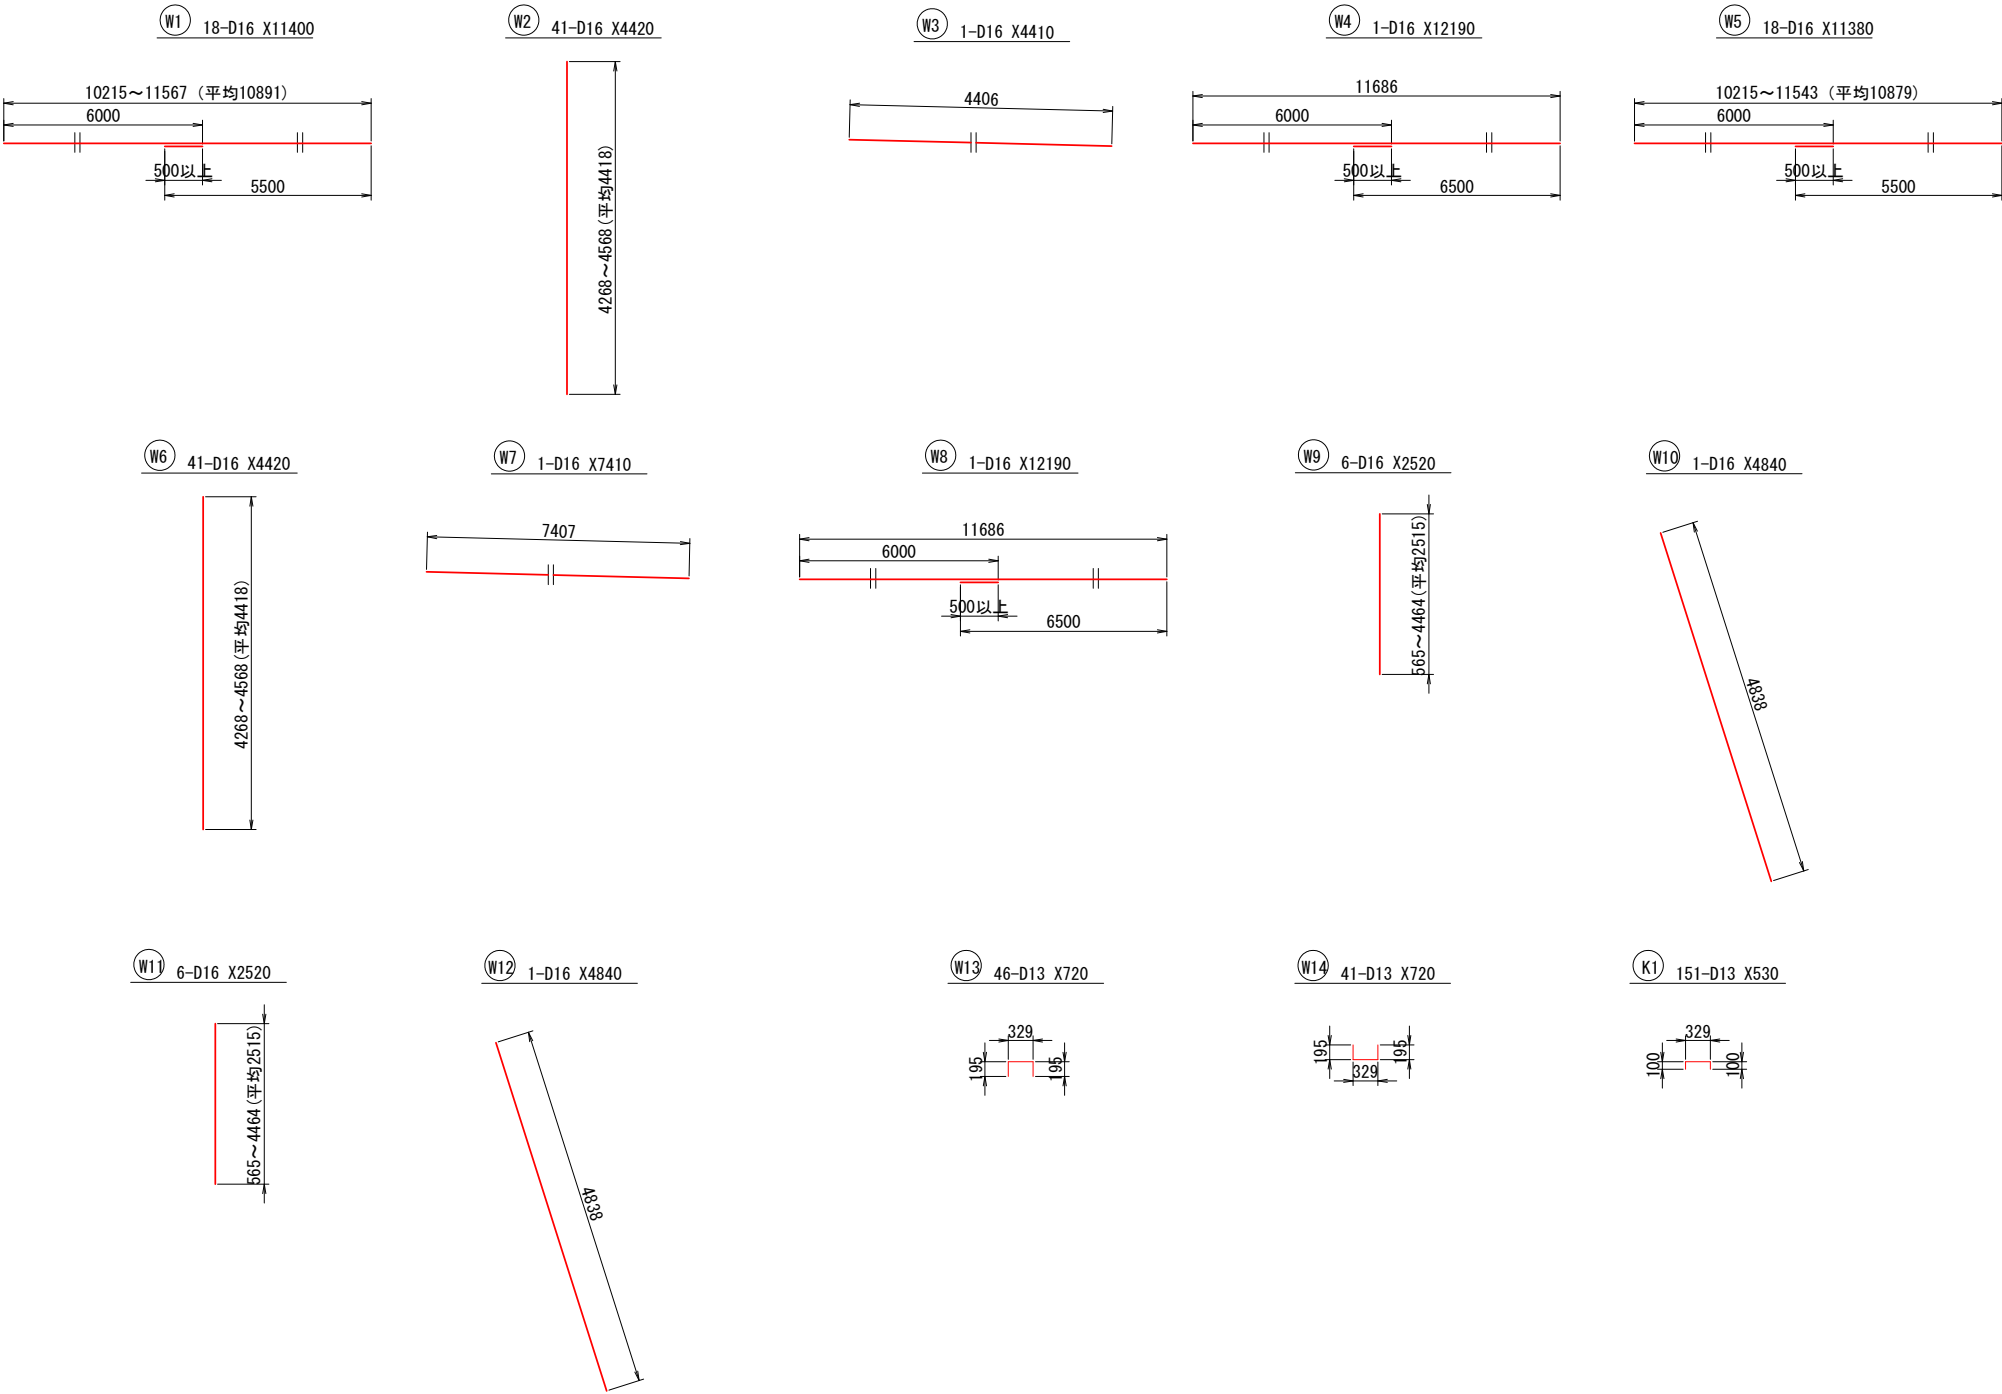


鉄筋質量表

種別	径	長さ	本数	単位質量	一本当り質量	質量	摘要
W1	D16	11400	18	1.56	17.78	320	—
W2	D16	4420	41	1.56	6.90	283	I
W3	D16	4410	1	1.56	6.88	7	—
W4	D16	12190	1	1.56	19.02	19	—
W5	D16	11380	18	1.56	17.75	320	—
W6	D16	4420	41	1.56	6.90	283	I
W7	D16	7410	1	1.56	11.56	12	—
W8	D16	12190	1	1.56	19.02	19	—
W9	D16	2520	6	1.56	3.93	24	I
W10	D16	4840	1	1.56	7.55	8	—
W11	D16	2520	6	1.56	3.93	24	I
W12	D16	4840	1	1.56	7.55	8	—
W13	D13	720	47	0.995	0.72	34	—
W14	D13	720	41	0.995	0.72	30	—
K1	D13	530	151	0.995	0.53	80	—
						D13	144 kg
						D16	1327 kg
						計	1471 kg


工事名	令和元年度 町道市場上ノ山峠（第5工区）道路改良工事
工事番号	1-A300
工事箇所	京丹波町市場 地内
図面種類	1号コンクリート張工配筋図(2)
縮尺	S=1:50
図面番号	19 葉之内 9

EPルートパイル工詳細図

断面図 S=1:10

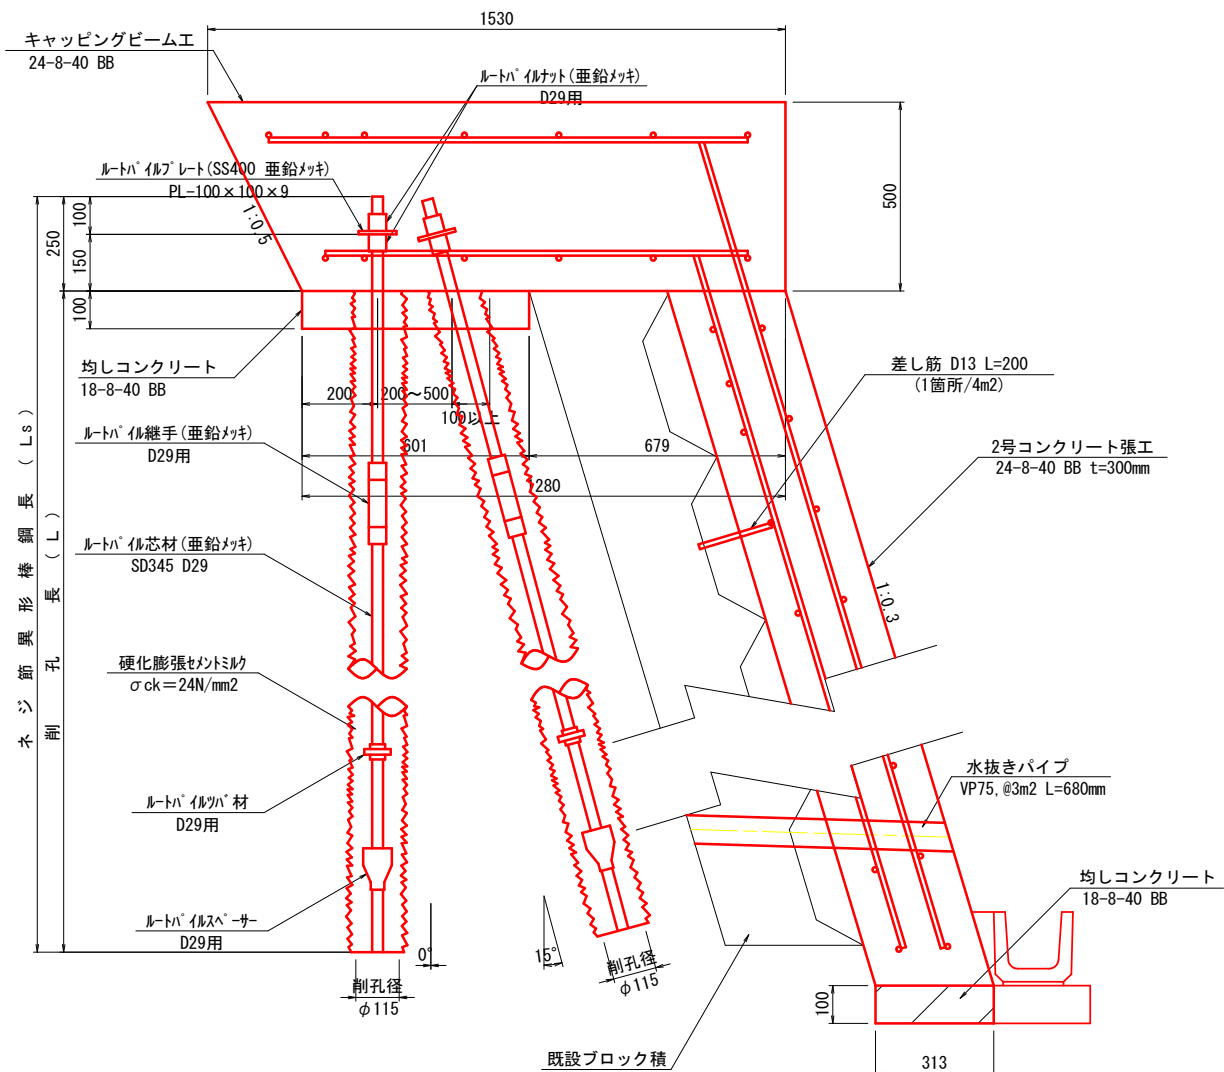

芯材組立図 S=1:100

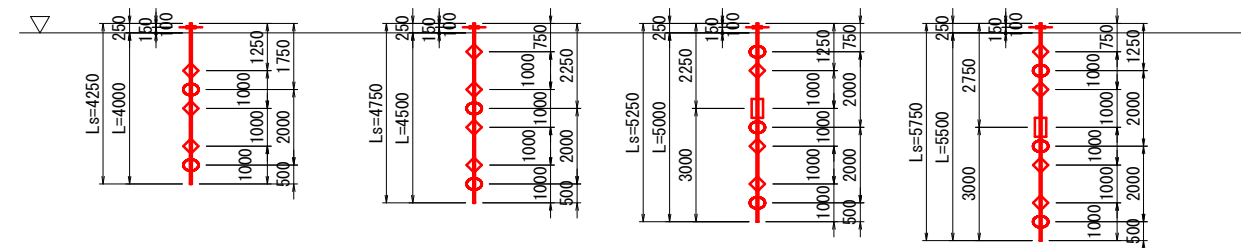


記号	説明
Ls	ルートパイル芯材長
L	削孔長
≡	ルートパイルプレート・ナット
□	ルートパイル継手
○	ルートパイルスベ-サー
◇	ルートパイルツバ材
△	削孔面

ルートパイルツバ材 S=1:2
(D29用)


ルートパイルナット S=1:2
(垂鉛メッキ D29用)

ルートパイル継手 S=1:2
(垂鉛メッキ D29用)

パイル断面図 S=1:2


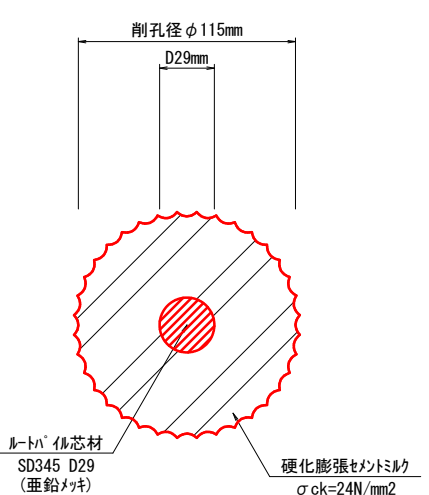


注) 膨張セメントミルク配合設計
水セメント比 : 54.5%
単位セメント量 : 1100kg/m3
フロー値 : 14±4scc

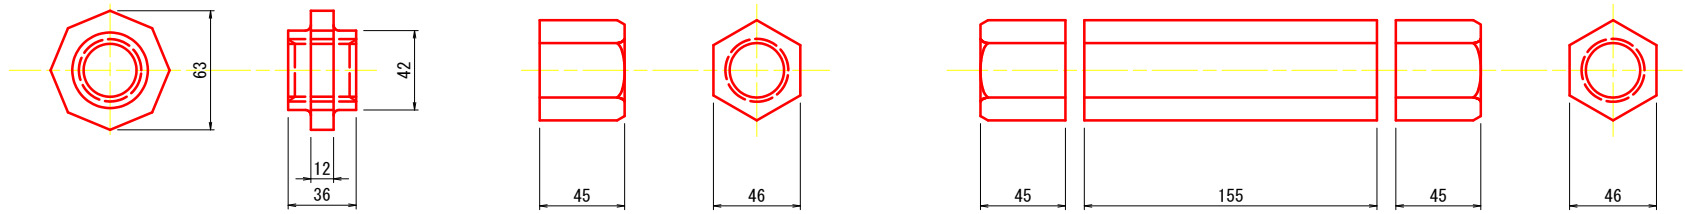

ルートパイルスベ-サー S=1:2
(D29用)


ルートパイルプレート S=1:5
(SS400 垂鉛メッキ)

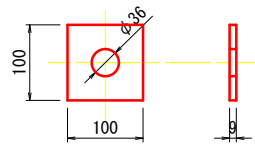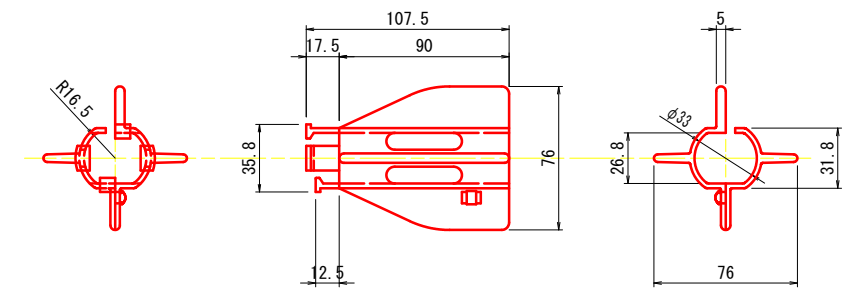


工事名	令和元年度 町道市場上ノ山線 (第5工区) 道路改良工事
工事番号	1-A300
工事箇所	京丹波町市場 地内
図面種類	EPルートパイル工詳細図
縮尺	図示
図面番号	19 葉之内 10

キャッピングビーム工配筋図 S=1:10


断面図

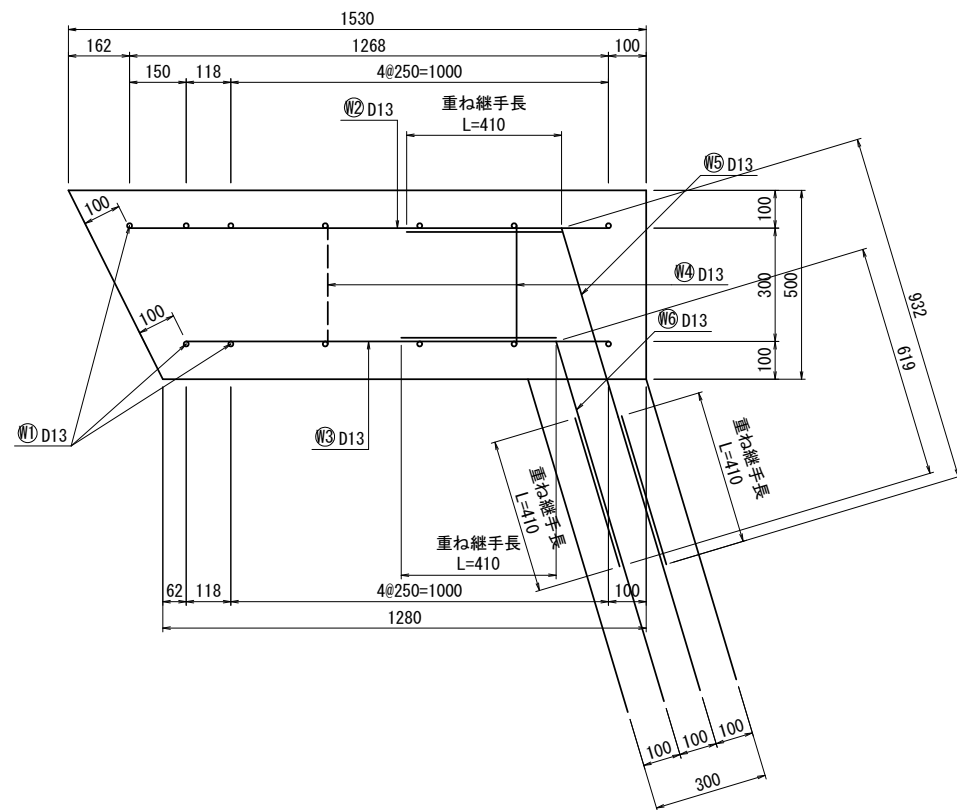


断面図（上面）

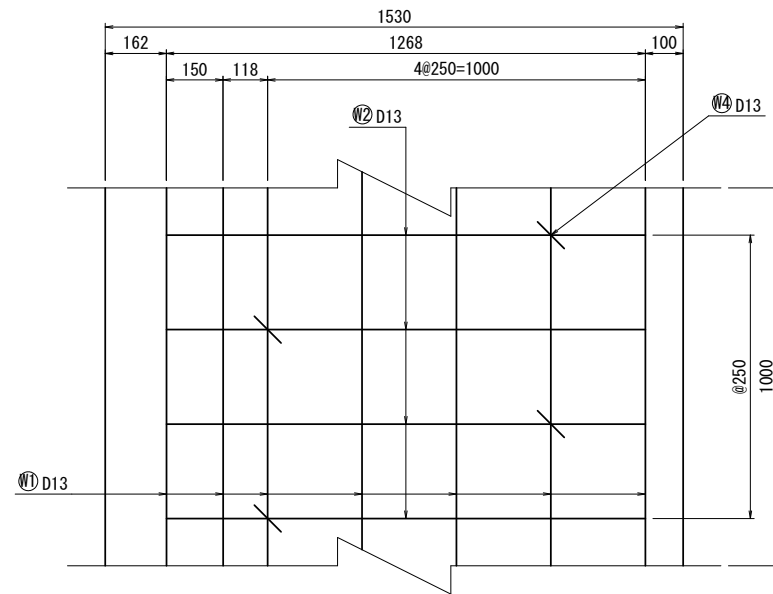

断面図（下面）

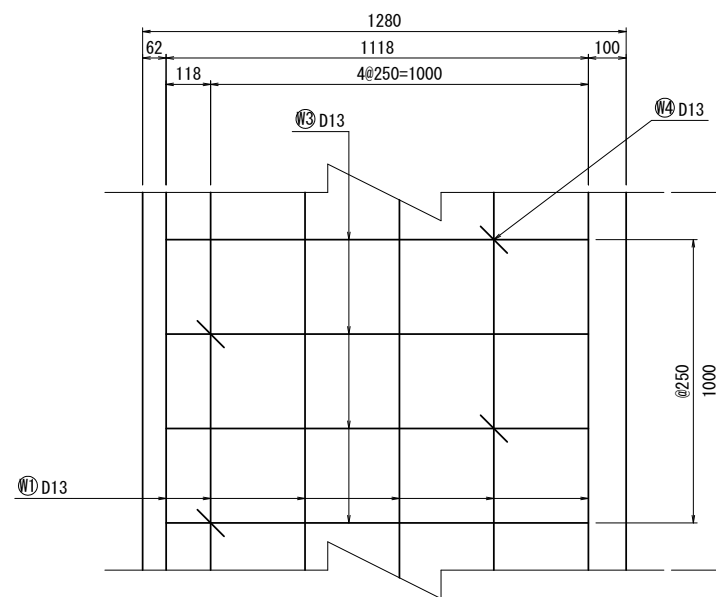

鉄筋加工図

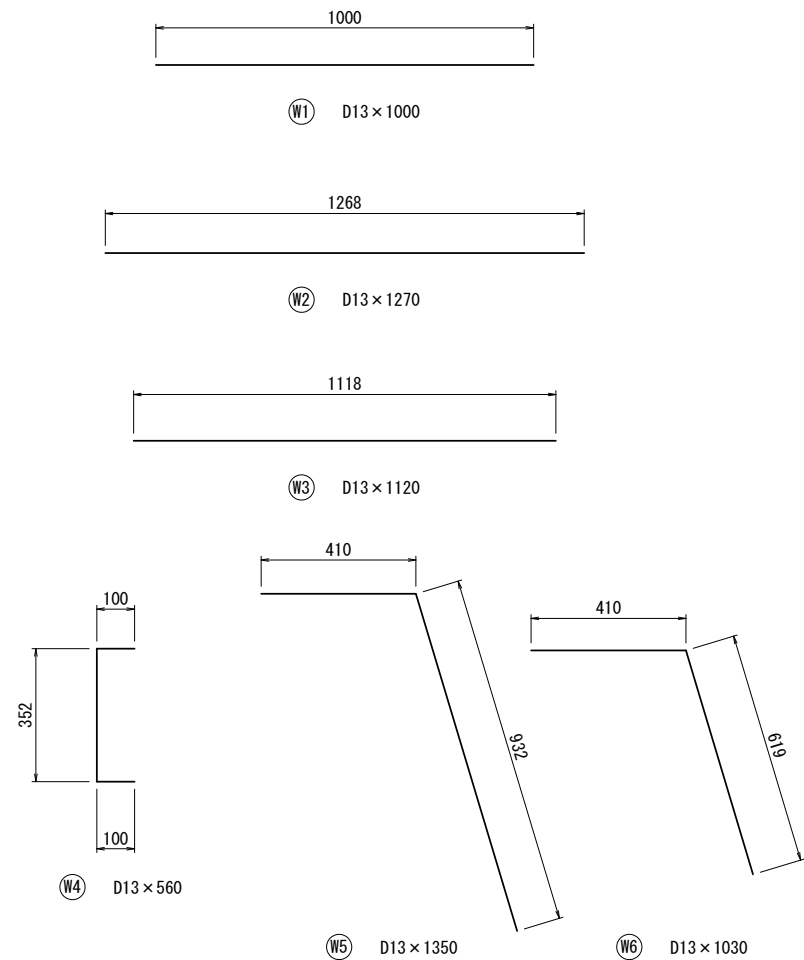



鉄筋質量表 (1.0m当り)						
記号	径	寸法 (mm)	本数	単位質量 (kg/m)	1本当質量 (kg)	質量 (kg)
W1	D13	1000	13	0.995	1.00	13
W2	D13	1270	4	0.995	1.26	5
W3	D13	1120	4	0.995	1.11	4
W4	D13	560	4	0.995	0.56	2
W5	D13	1350	4	0.995	1.34	5
W6	D13	1030	4	0.995	1.02	4
D13 合計						33 kg

※ 鉄筋の純かぶりは35mm以上確保すること。
※ 鉄筋の重ね継手長は410mm以上確保すること。

キャッピングビーム工の形状について
平均底面幅 = 底面の平面積 ÷ キャッピングビーム工延長
平均底面幅 = 30.1m² ÷ 23.5m
= 1.28m
※底面の平面積は、ルートパイル詳細平面図 CAD計測による

工事名	令和元年度 町道市場上ノ山線（第5工区）道路改良工事
工事番号	1-A30D
工事箇所	京丹波町市場 地内
図面種類	キャッピングビーム工配筋図
縮尺	S=1:10
図面番号	19 葉之内 11

2号コンクリート張工配筋図 S=1:10

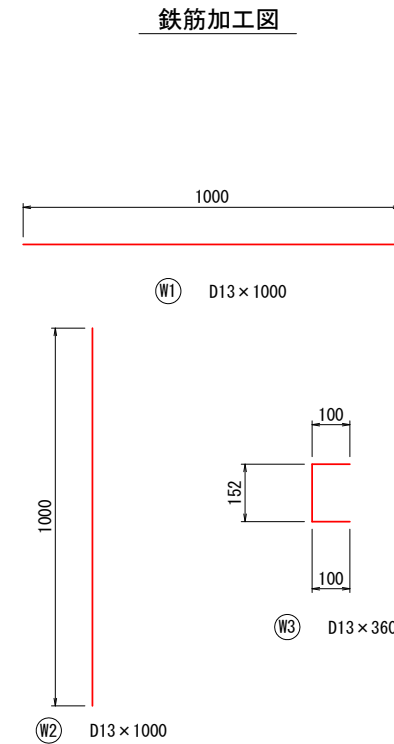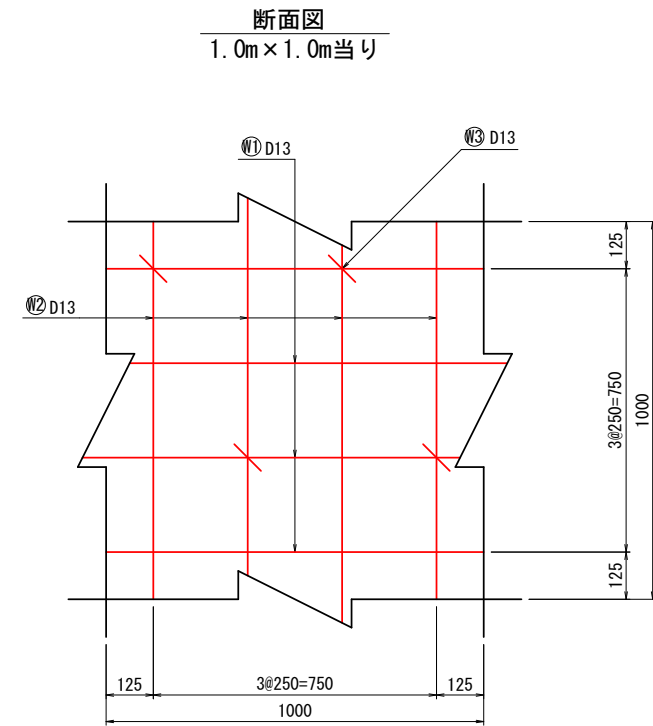

鉄筋質量表 (1.0m2当り)

記号	径	寸法 (mm)	本数	単位質量 (kg/m)	1本当質量 (kg)	質量 (kg)	摘要
W1	D13	1000	8	0.995	1.00	8	—
W2	D13	1000	8	0.995	1.00	8	⌈
W3	D13	360	4	0.995	0.36	1	⌋
D13 合計						17	kg


※ 鉄筋の純かぶりは35mm以上確保すること。
※ 鉄筋の重ね継手長は410mm以上確保すること。
※ 差し筋 (D13 L=200) を4m2に1箇所設置すること。

工事名	令和元年度 町道市場上ノ山線 (第5工区) 道路改良工事
工事番号	1-A300
工事箇所	京丹波町市場 地内
図面種類	2号コンクリート張工配筋図
縮尺	S=1:10
図面番号	19 業之内 12

擁壁工 構造図

重力式擁壁 (GW15)


S=1:20

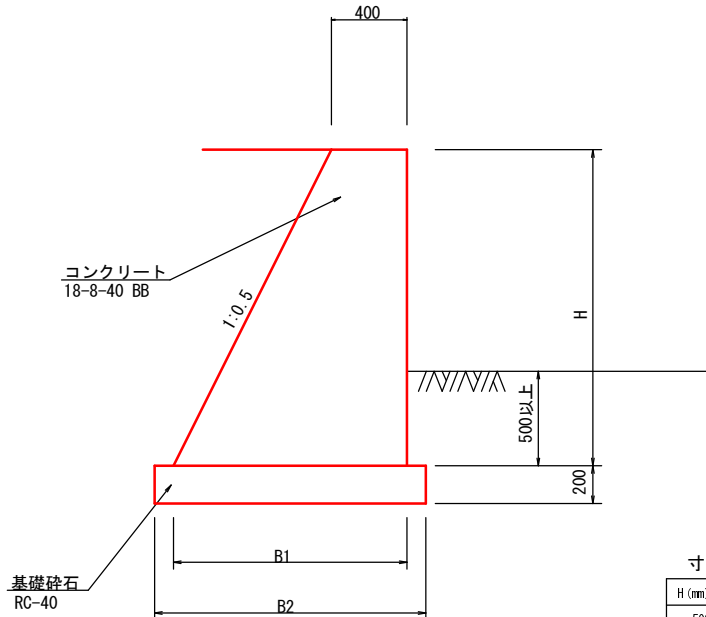

※ 地盤反力92kN/m²以上あることを確認すること。


重力式擁壁展開図

S=1:50

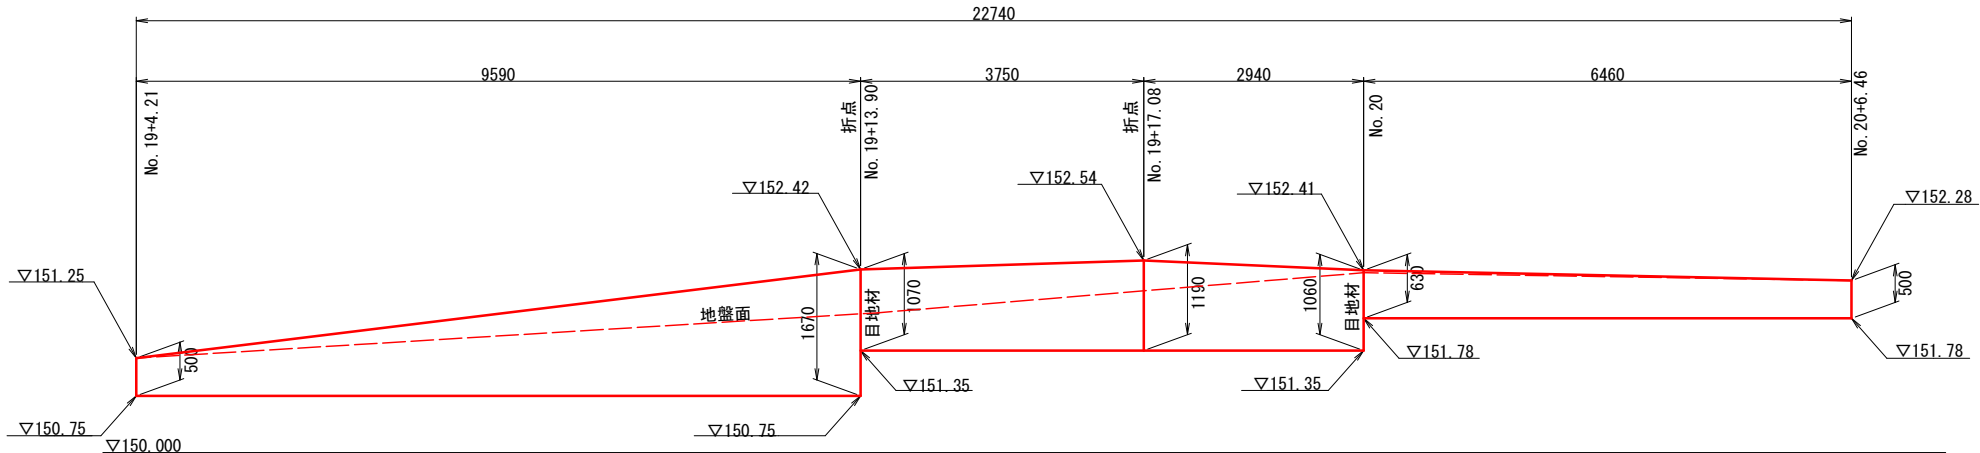


コンクリートブロック積

S=1:20

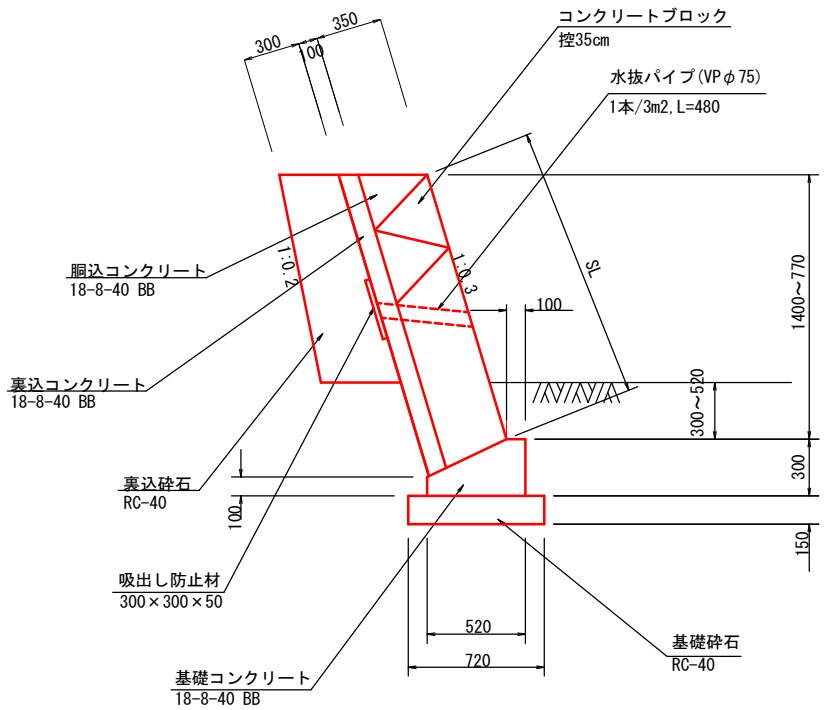

小口止工

S=1 : 20

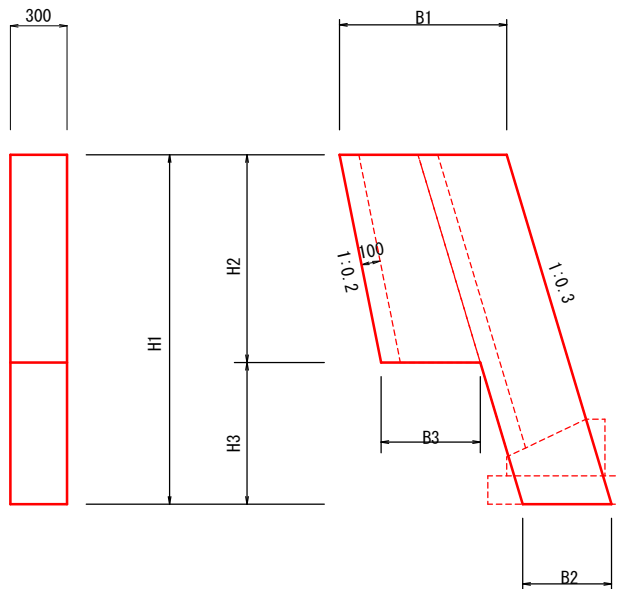


名称	H1 (mm)	H2 (mm)	H3 (mm)	B1 (mm)	B2 (mm)	B3 (mm)
小口止-1	1820	1070	750	885	470	522
小口止-2	1150	180	970	885	470	433

※ H1: 展開図より

嵩上コンクリート


S=1:20

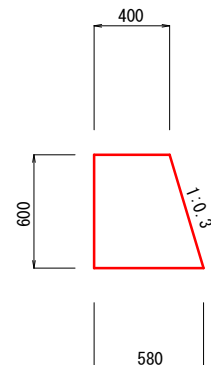


工 事 名	令和元年度 町道市場上/山崎（第5工区）道路改良工事
工事番号	1-A300
工事箇所	京丹波町市場 地内
図面種類	擁壁工 構造図
縮 尺	図示
図面番号	19 葉之内 13

排水構造物工 構造図


U型側溝 S=1:10

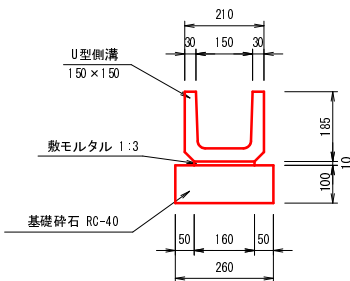


集水桝 S=1:20

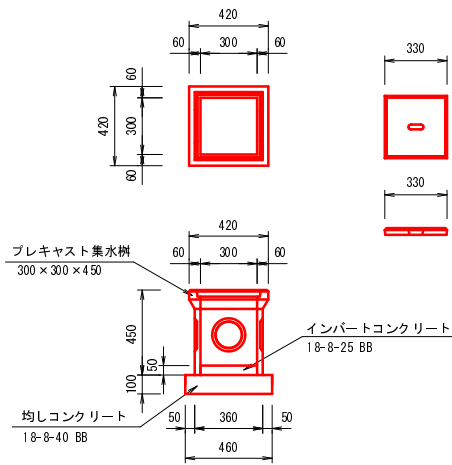


排水管 S=1:10

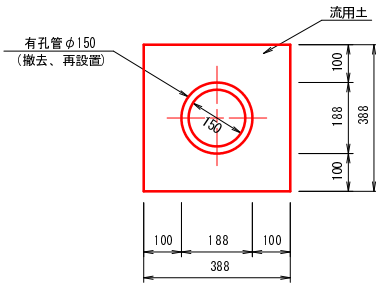

自由勾配側溝展開図 V=1:20, H=1:100

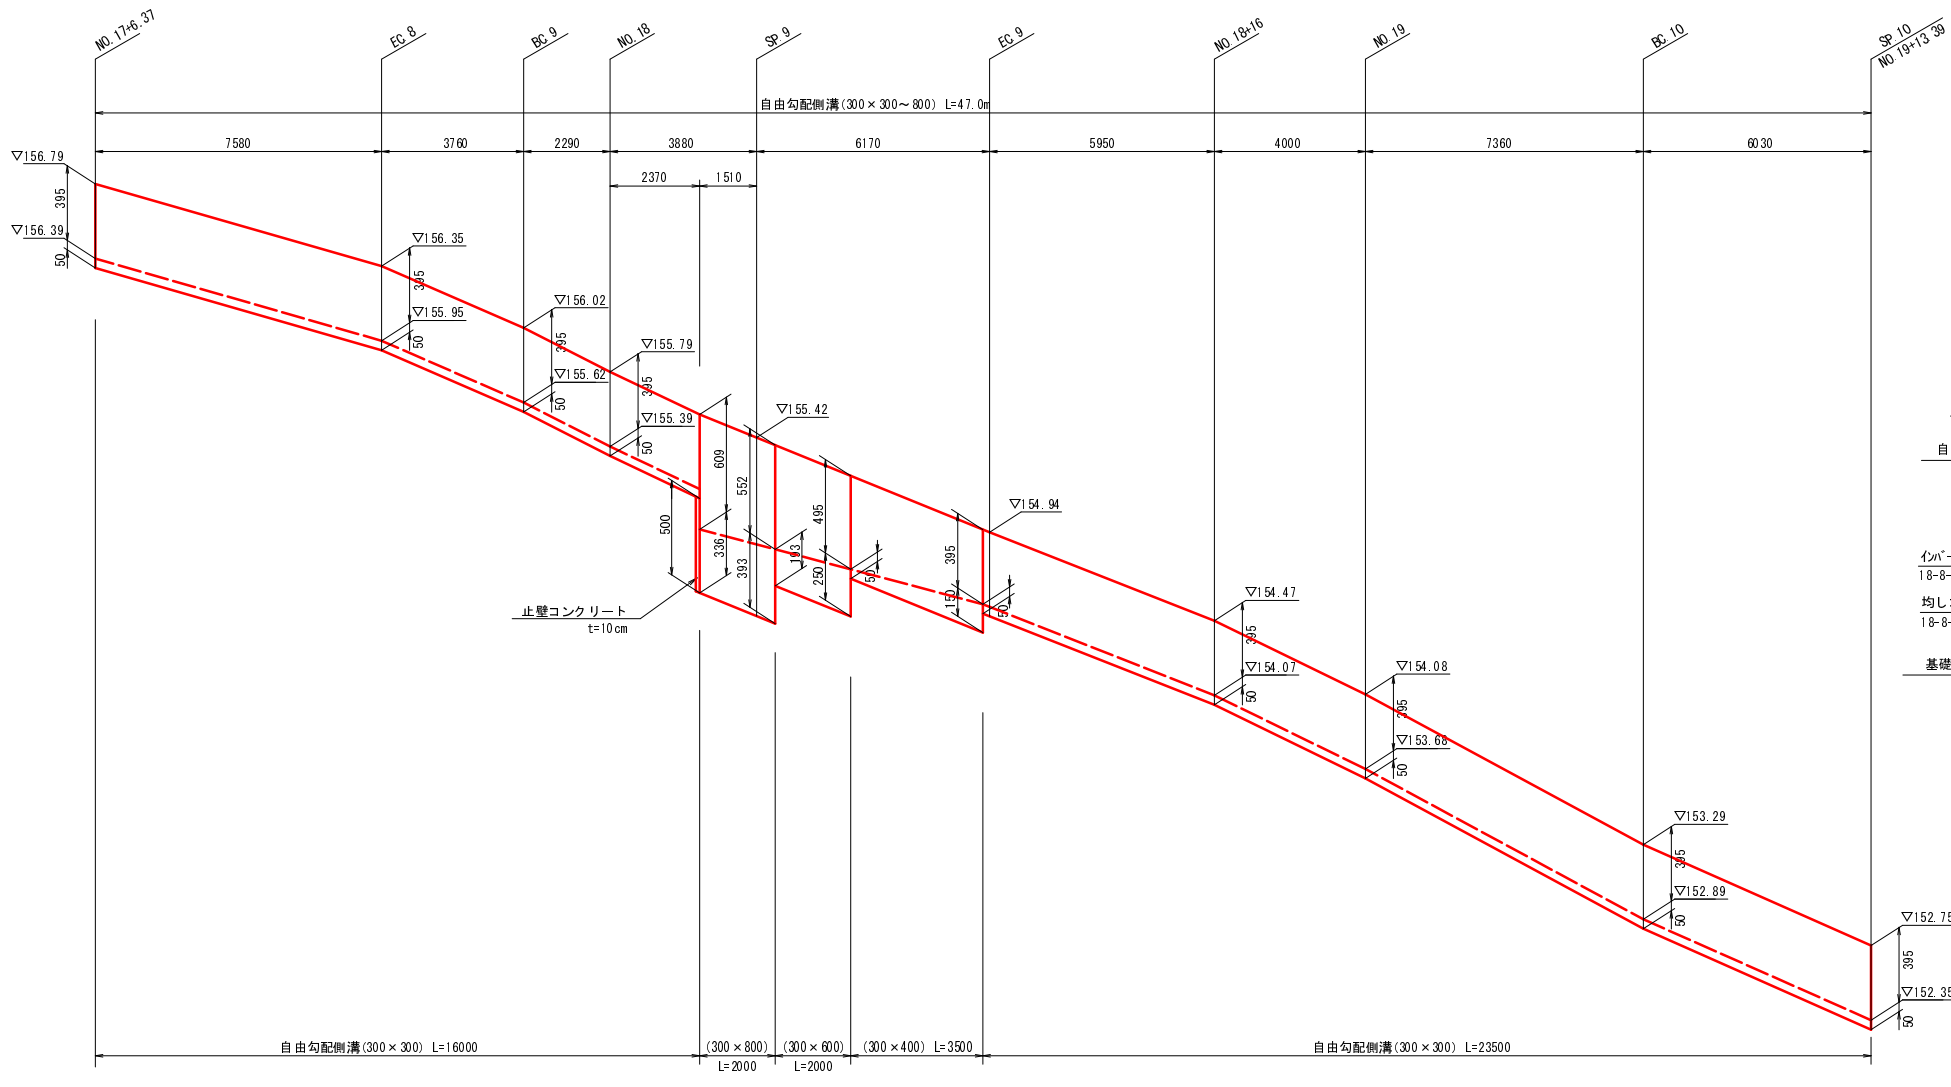

自由勾配側溝 S=1:20

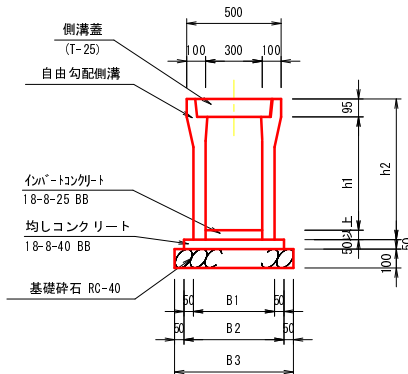

寸法表 (mm)

名称	h1	h2	B1	B2	B3
300×300	300	445	400	500	600
300×400	400	545	410	510	610
300×600	600	745	430	530	630
300×800	800	945	450	550	650


※ 1箇所/5mにつきグレーチング蓋 (T-25) とする。

工事名	令和元年度 町道市場上ノ山線 (第5工区) 道路改良工事
工事番号	1-A300
工事箇所	京丹波町市場 地内
図面種類	排水構造物工 構造図
縮尺	図示
図面番号	19 葉之内 14

防護柵工 構造図

プレキャスト防護柵基礎


S=1:20

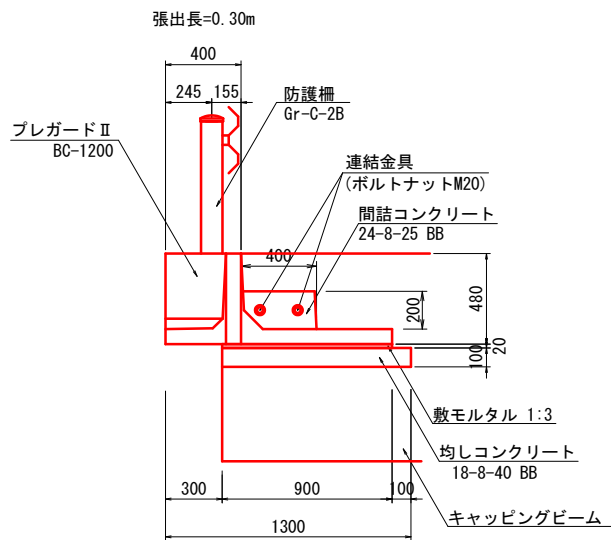

※ 均しコンクリートは既設構造物の形状に合わせて適切に変更すること。
※ 連結長さは20m以上確保すること。


手摺 (1段手摺 H=800)

S=1:20

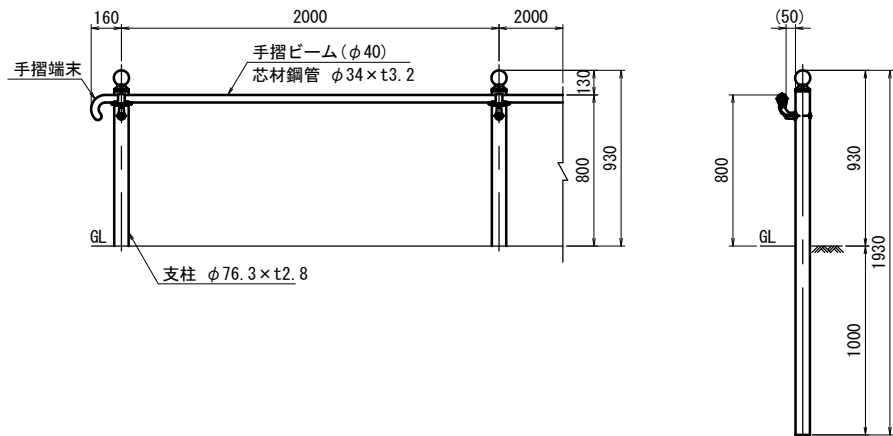

連結部詳細図

S=1:10

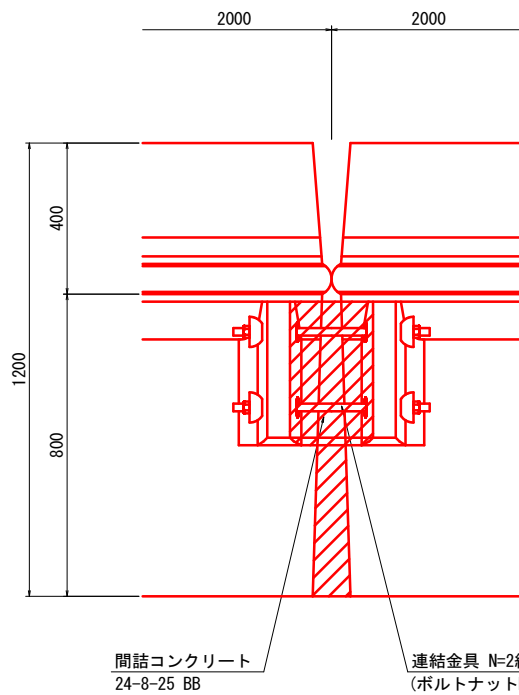


間詰工数量表	
間詰コンクリート	0.010m ³ /箇所
止型枠	0.023m ² /箇所

※数量はメーカー参考値による。


プレキャスト製品構造図

S=1:20

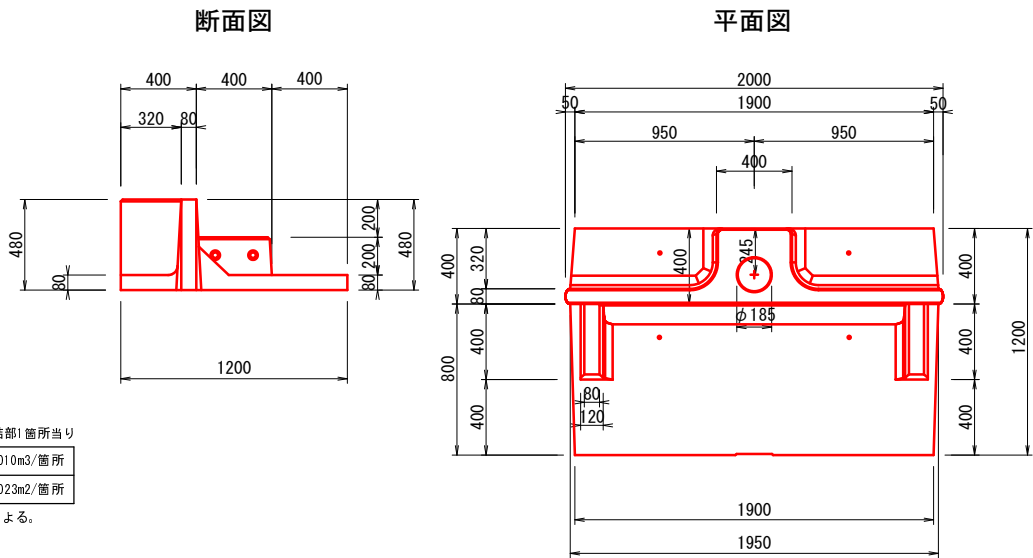

路側防護柵 (Gr-C-2B)


S=1:20

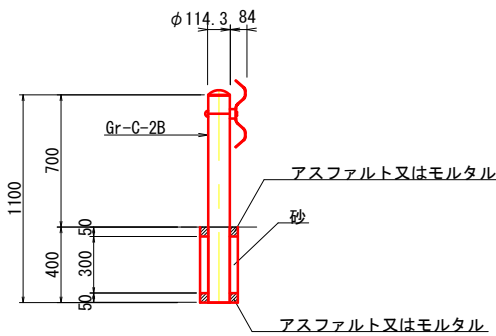


工事名	令和元年度 町道市場上ノ山線 (第5工区) 道路改良工事
工事番号	1-A300
工事箇所	京丹波町市場 地内
図面種類	防護柵工 構造図
縮尺	図示
図面番号	19 葉之内 15

プレキャスト防護柵基礎割付図 S=1:100

平面図

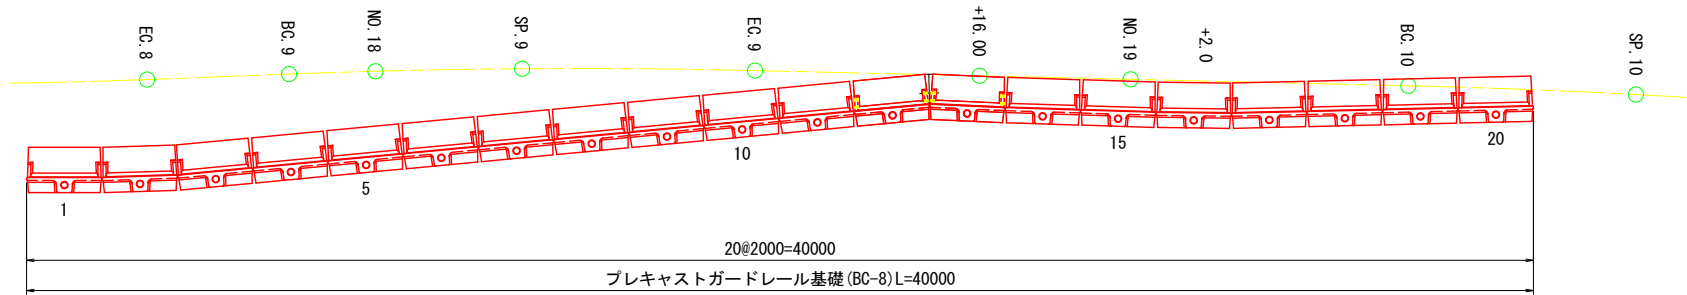

正面展開図

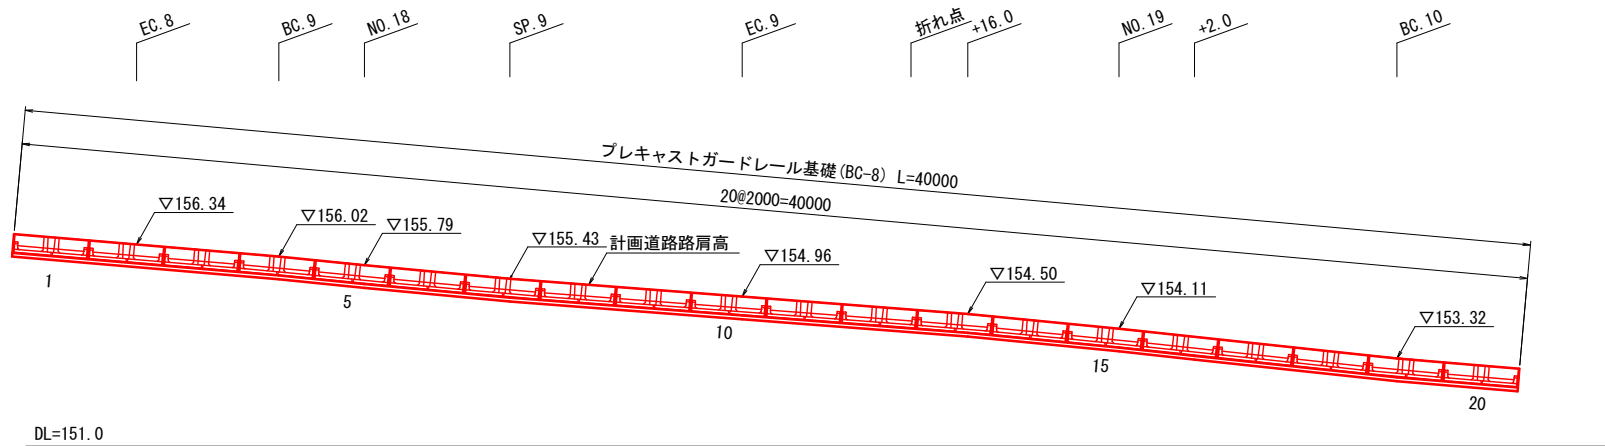


プレキャスト防護柵基礎数量表

呼び名 (mm)			番 号	本 数	参考質量 (kg/本)	摘 要
H	B	L				
480	1200	2000	1~20	20	795	標準 (BC-8)
合 計				20		


工 事 名	令和元年度 町道市場上ノ山線 (第5工区) 道路改良工事
工事番号	1-A300
工事箇所	京丹波町市場 地内
図面種類	プレキャスト防護柵基礎割付図
縮 尺	S=1:100
図面番号	19 葉之内 16

施工概要図（参考）

平面図 S=1:200

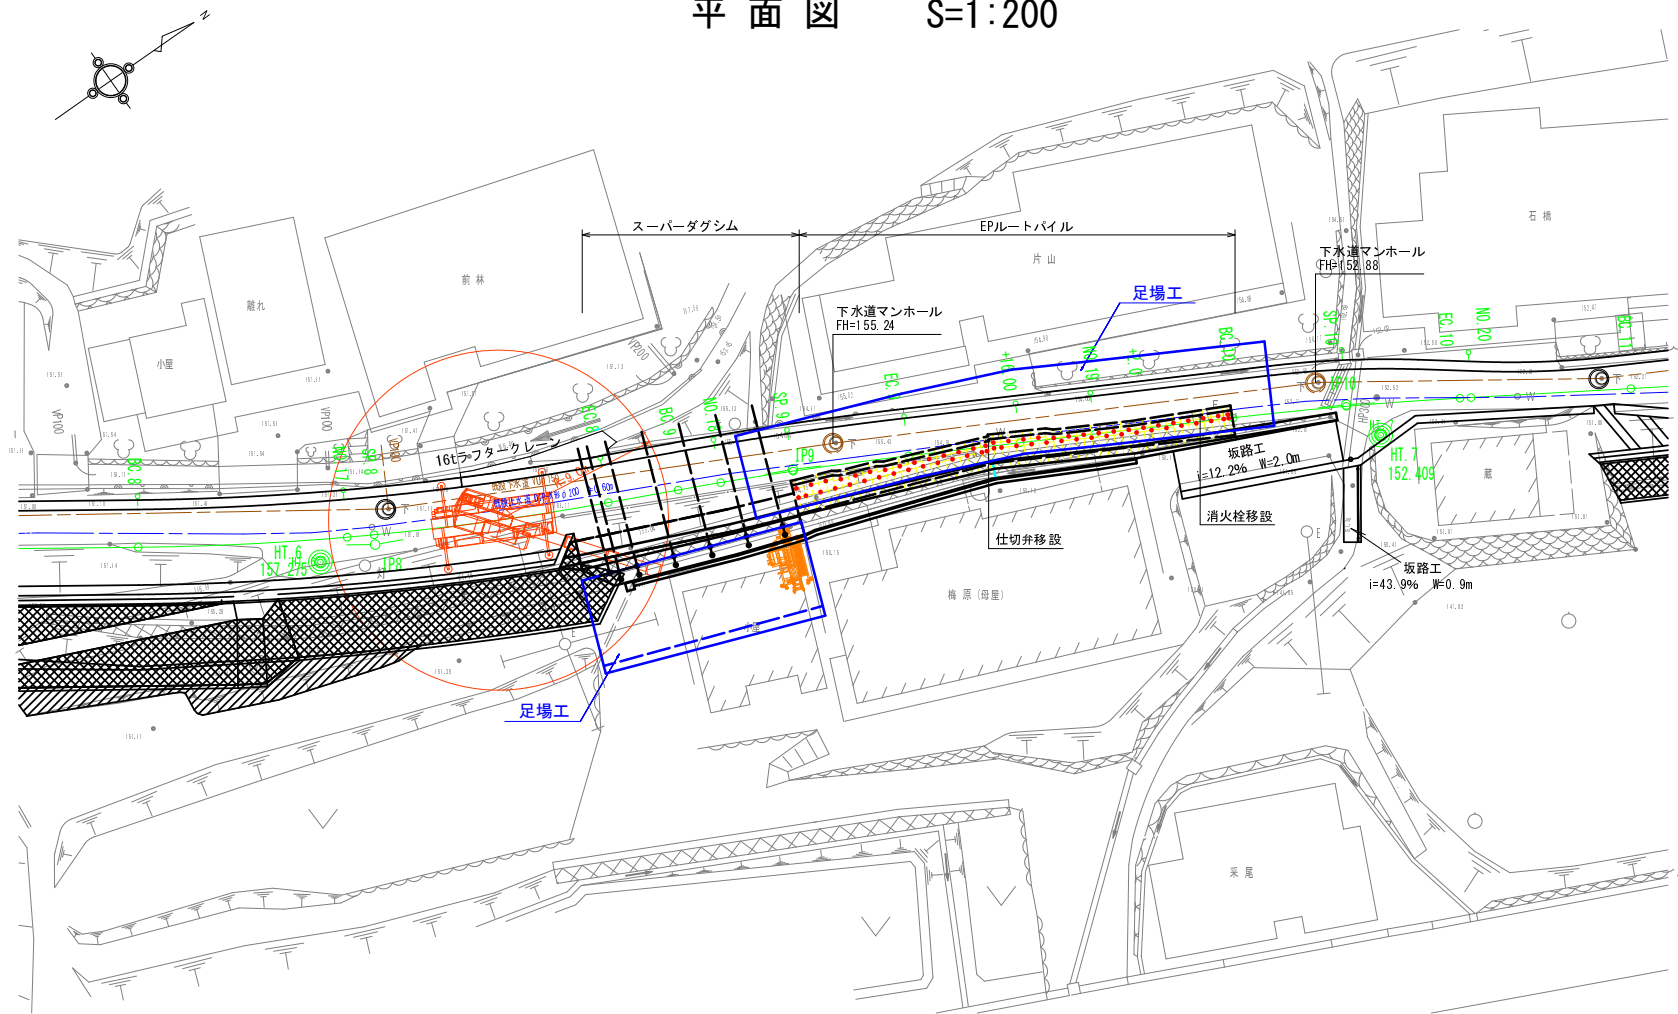

展開図 S=1:100

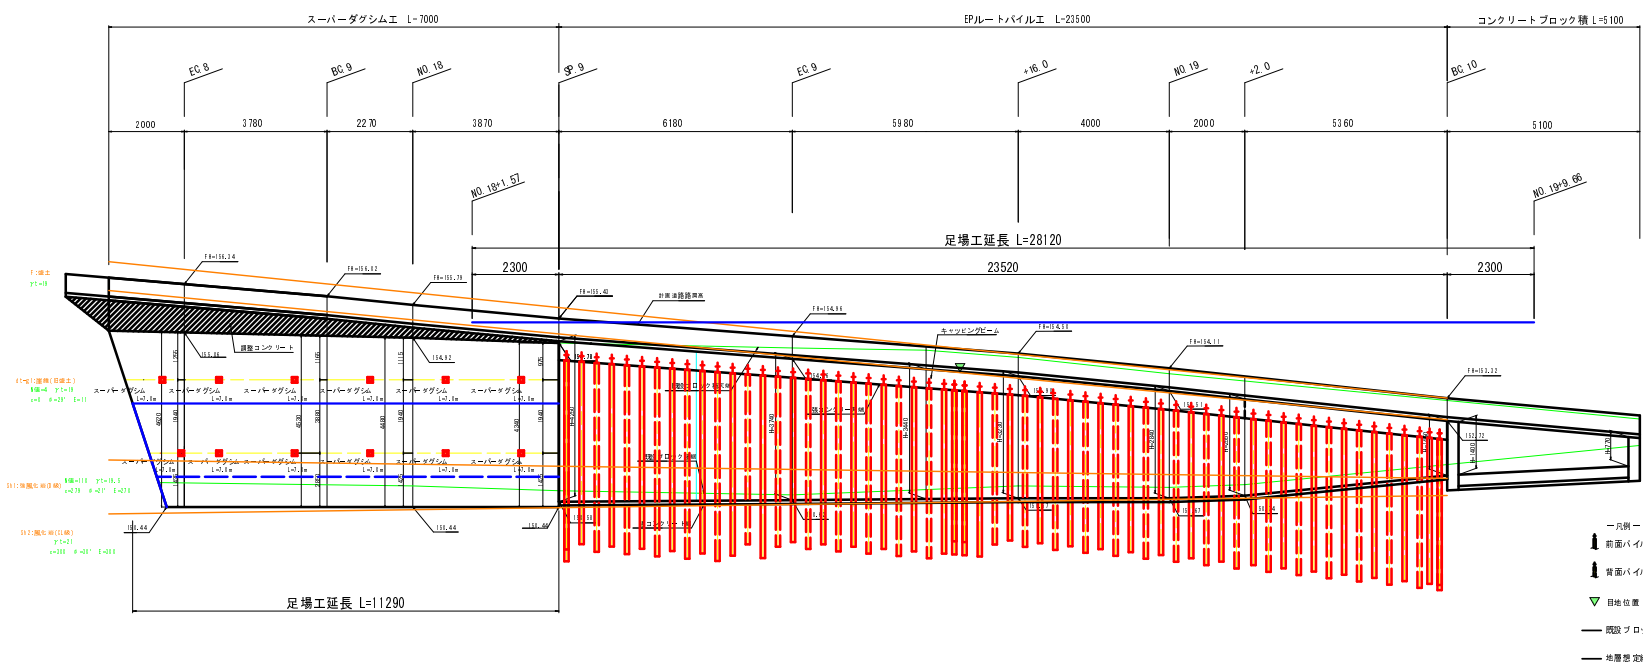


施工手順

- 1) 準備工：地元周知、近接民家仮囲い
- 2) 支障物移設工：既設上水管の移設
- 3) 撤去工：舗装版、ブロック積、水路、梅原邸小屋の撤去
- 4) 地山補強土工：スーパーダグシム、EPルートパイル、コンクリート張
- 5) ブロック積工：終点側 ブロック積
- 6) 排水構造物工
- 7) 舗装工
- 8) 片付け、完了

留意事項









- 1) 工事期間中は迂回路を設置し、一般車両の通行を妨げないようにする。
 - 2) 通行止めの交通規制となるため、工事着手前に地元と調整のこと。
 - 3) 民家付近での近接作業となるため、騒音、振動等に配慮すること。
 - 4) 既設ブロック積撤去時は、民家への落下がないように養生を行ってから作業すること。
 - 5) 本図における地下埋設位置は参考図に基づくものであり、試掘を行い確認すること。
 - 6) 夜間も道路は開放しないため、工事中であることがわかるよう、保安材にて交通の安全確保を図ること。
 - 7) 下水道マンホール、仕切弁、消火栓の鉄蓋高さは、計画路面高に合わせて調整すること。
- なお、水道管は移設を要するため、協議のうえ、埋設すること。

断面図 S=1:100

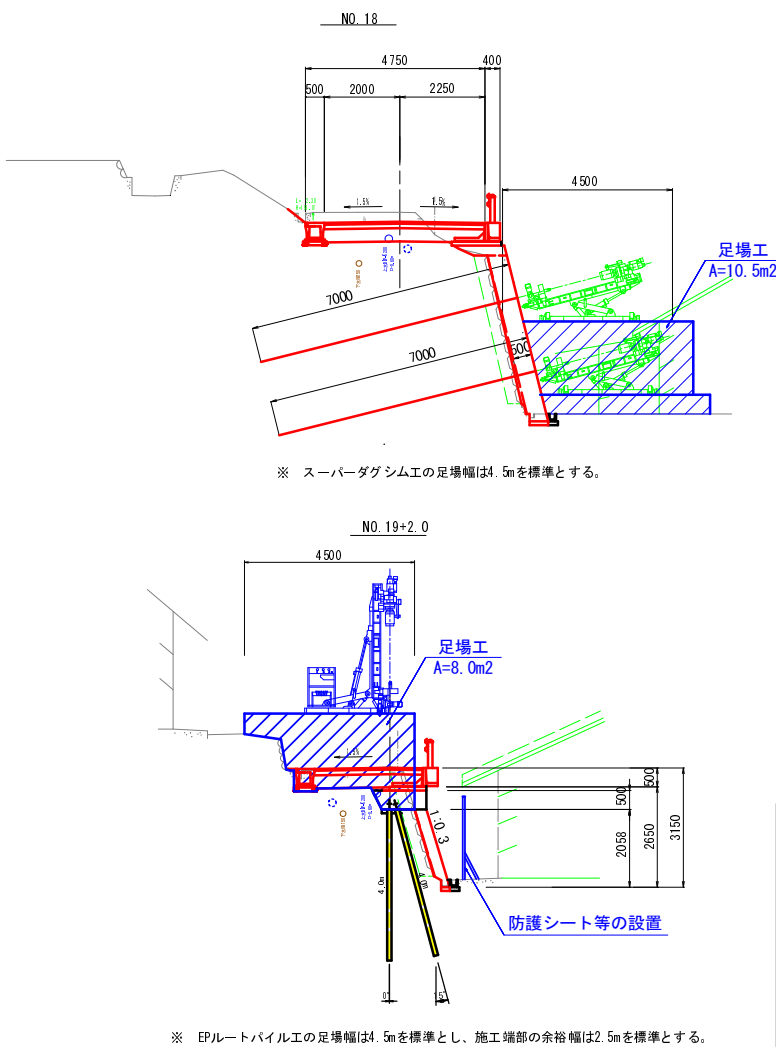


工事名	令和元年度 町道市場上ノ山線（第5工区）道路改良工事
工事番号	1-A30D
工事箇所	京丹波町市場 地内
図面種類	施工概要図（参考）
縮尺	図示
図面番号	19 葉之内 17

仮設工横断面図（参考） S=1:100

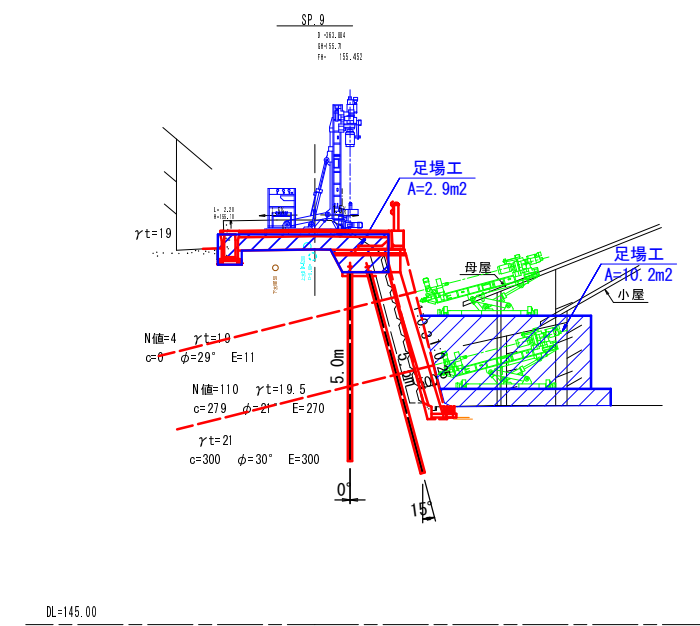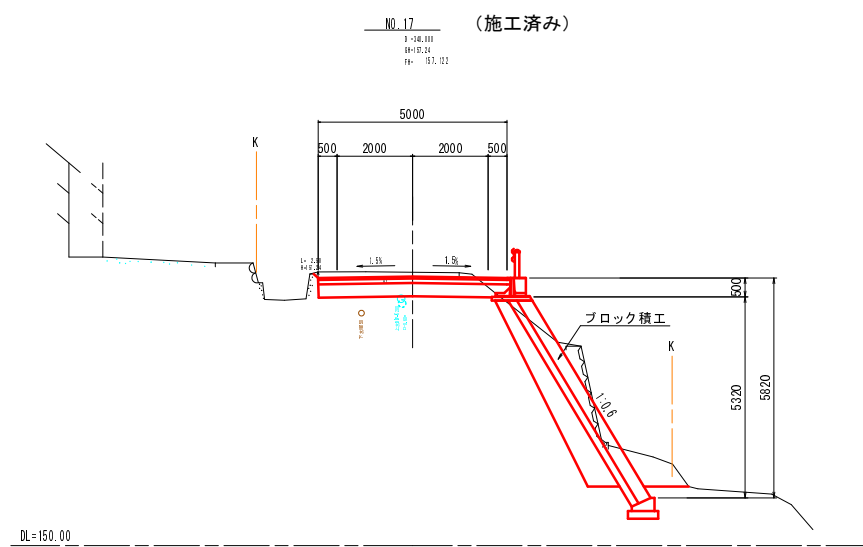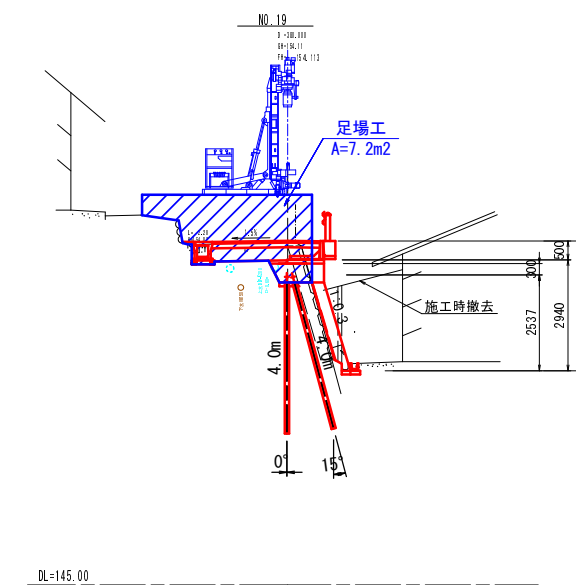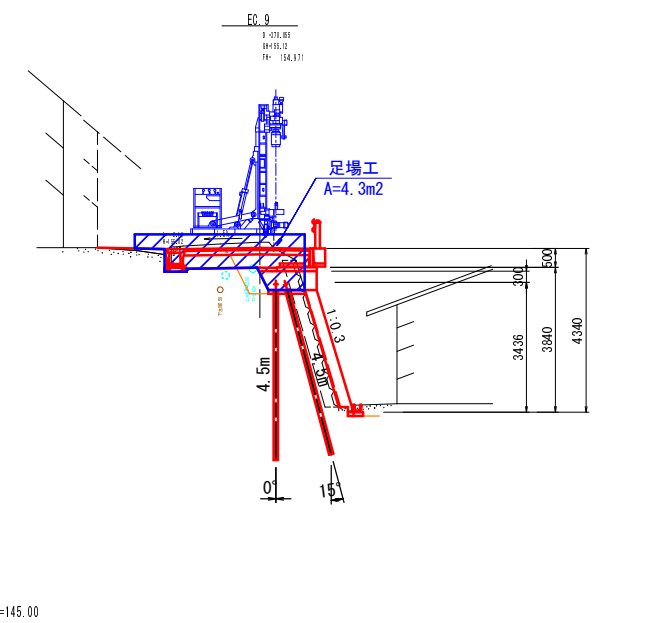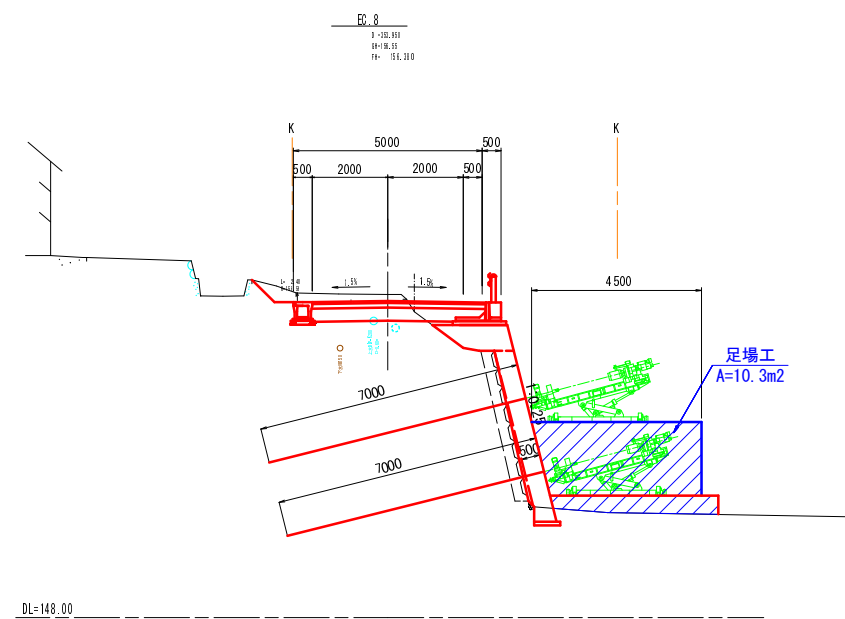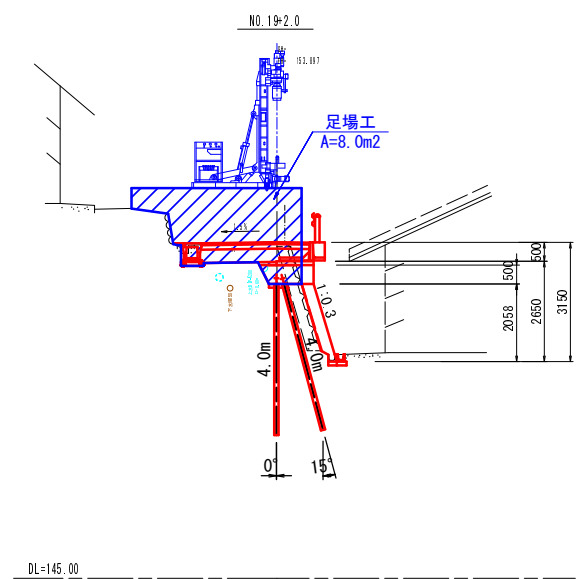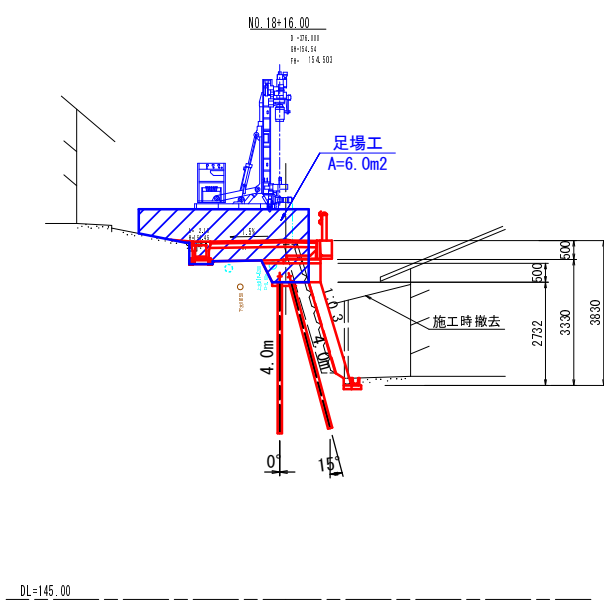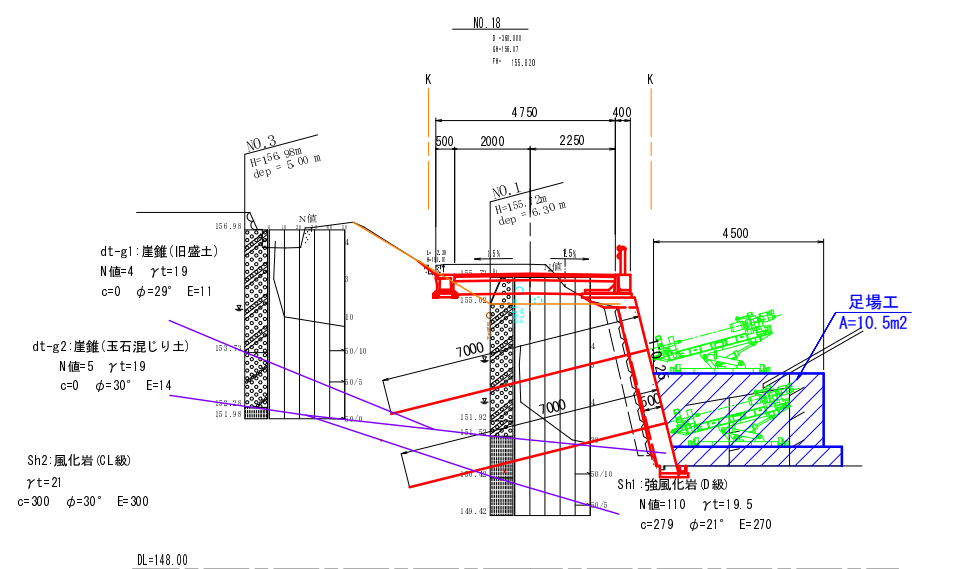

工事名	令和元年度 町道市場上ノ山線（第5工区）道路改良工事
工事番号	1-A300
工事箇所	京丹波町市場 地内
図面種類	仮設工横断面図（参考）
縮尺	S=1:100
図面番号	19 葉之内 18

撤去工平面図 S=1:200

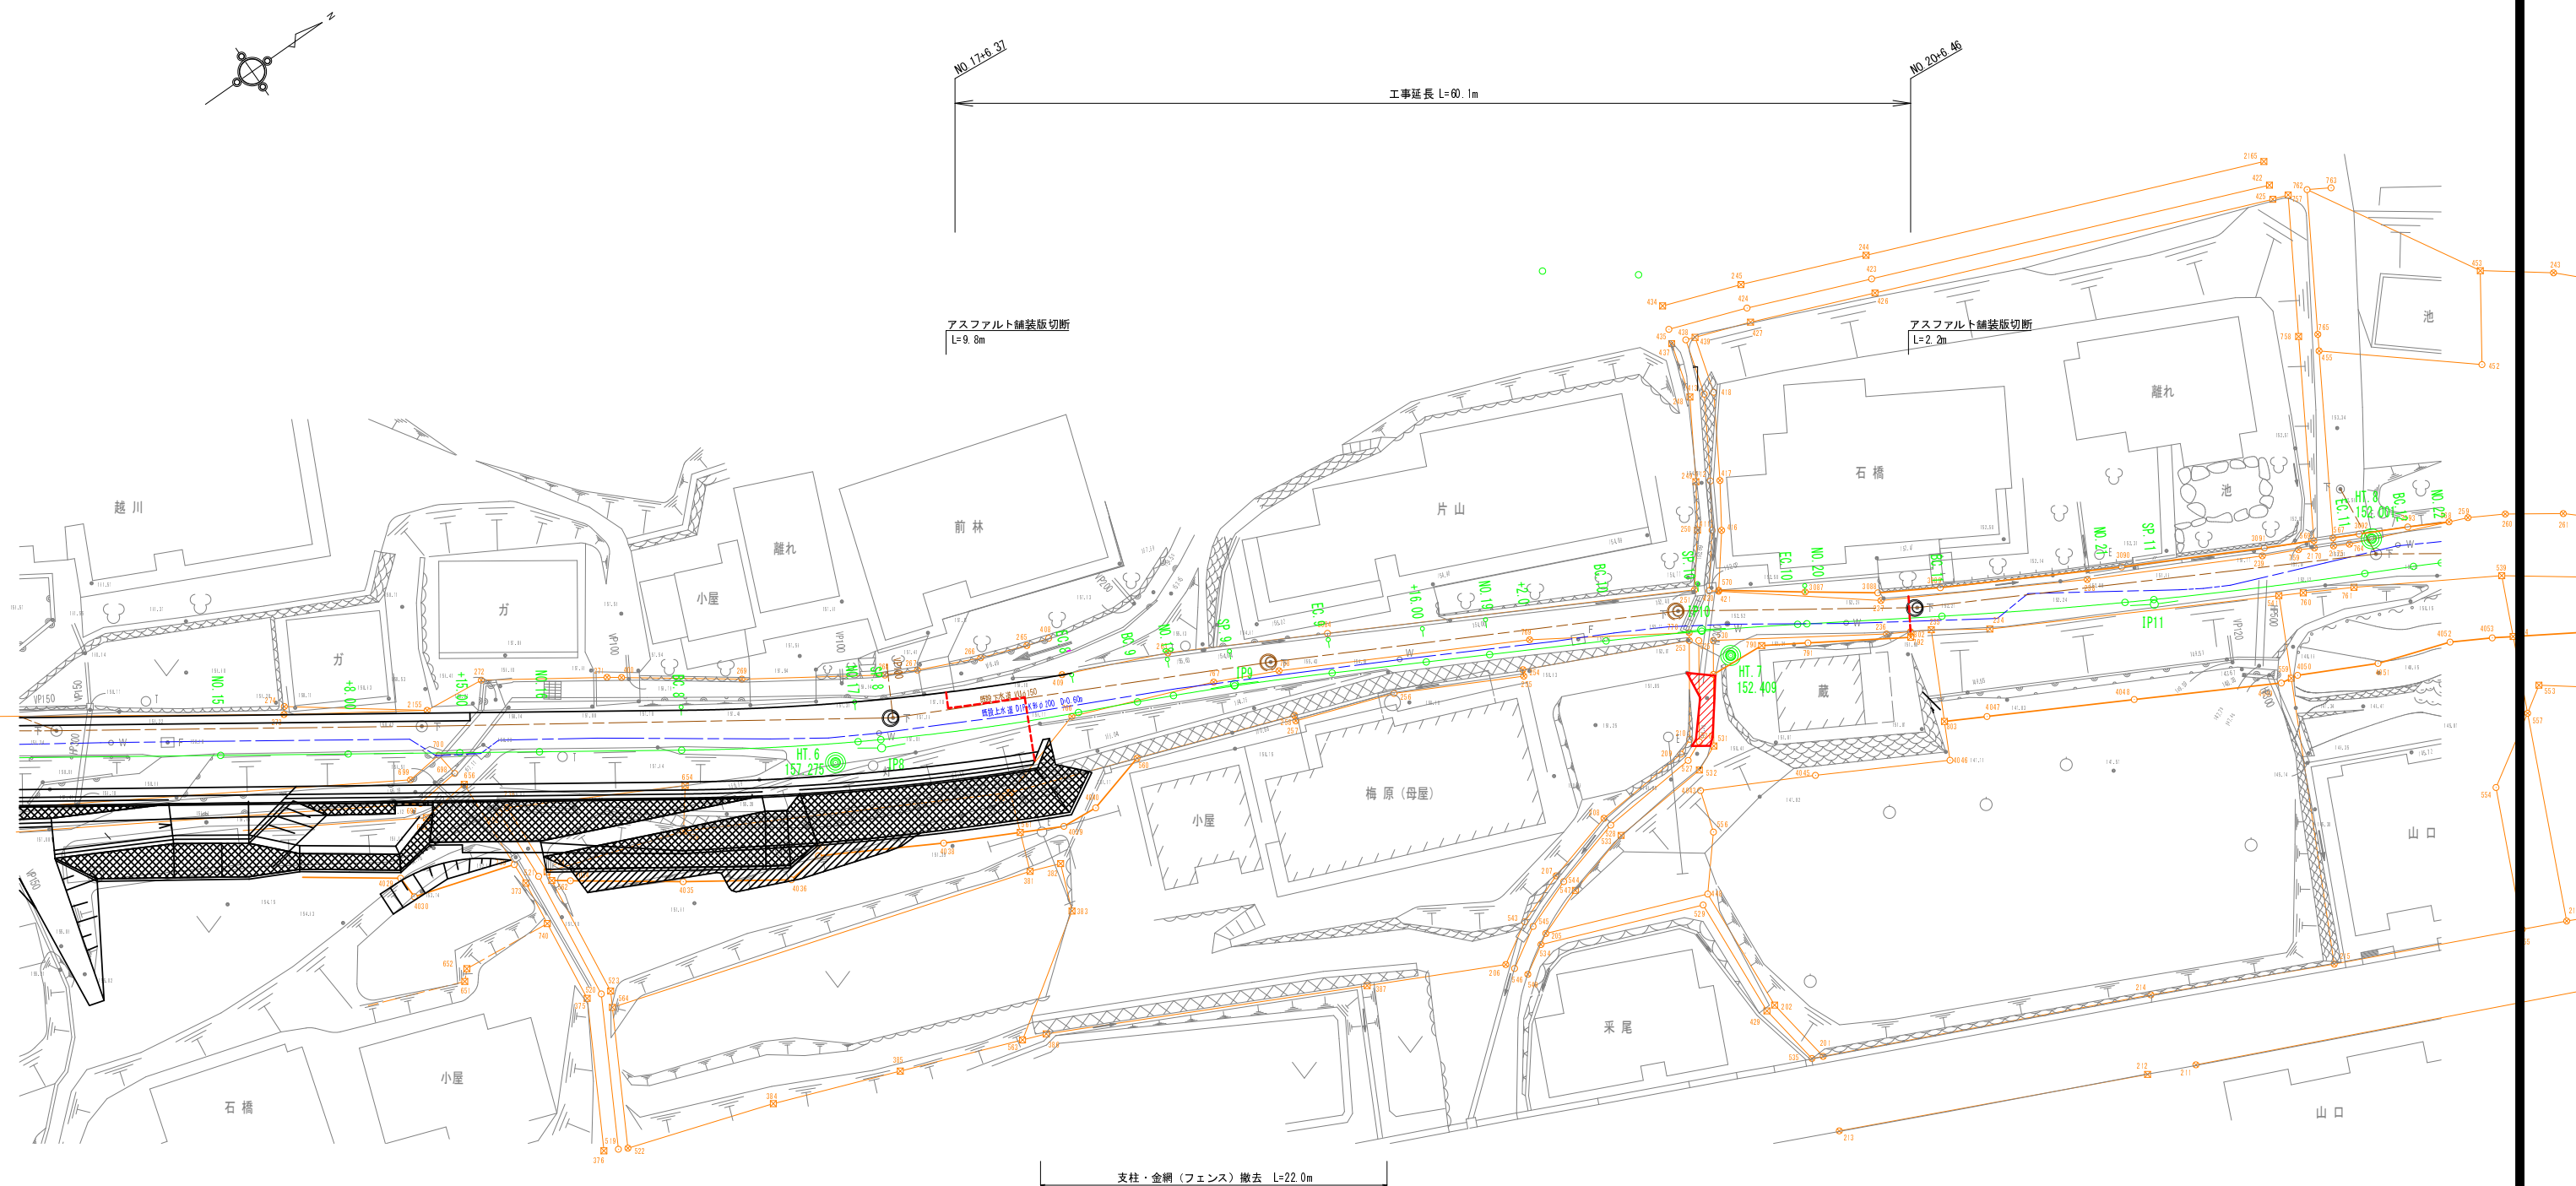

基準点 座標値リスト

点名	X座標	Y座標	標高
HT. 6	-81939.254	-52073.688	157.275
HT. 7	-81889.405	-52046.996	152.409

中心線 座標値リスト

点名	X座標	Y座標	標高
NO. 17	-81937.341	-52073.960	
SP. 8	-81936.097	-52073.247	
EC. 8	-81924.966	-52067.531	
BC. 9	-81921.550	-52065.953	
NO. 18	-81919.490	-52064.982	
SP. 9	-81915.989	-52063.219	
EC. 9	-81910.512	-52060.438	
NO. 19	-81901.758	-52055.717	
BC. 10	-81895.283	-52052.229	
SP. 10	-81890.019	-52049.285	
EC. 10	-81884.846	-52046.187	
NO. 20	-81884.350	-52045.880	
BC. 11	-81877.140	-52041.413	
NO. 21	-81877.235	-52035.535	
IP. 8	-81936.356	-52072.791	
IP. 9	-81915.946	-52063.365	
IP. 10	-81889.973	-52049.384	
IP. 11	-81865.785	-52034.384	

坂路部取壊し
A=4.9m2

※ 本図における地下埋設物の位置は参考図によるものであり、実施の位置と異なる場合がある。

工事名	令和元年度 町道市場上ノ山線(第5工区)道路改良工事
工事番号	1-A300
工事箇所	京丹波町市場 地内
図面種類	撤去工平面図
縮尺	S=1:200
図面番号	19 葉之内 19